

記号	名称	設置場所		形式	台数	冷房能力 (kW)	暖房能力 (kW)	圧力 (kPa)	送風機				電源 (φ×V)	消費電力 (kW)		冷媒		フィルター	備 考
		室内機	室外機						送風量 (m³/min)	静圧 (Pa)	室内機 (W)	室外機 (W)		冷房	暖房	液管	ガス管		
ACP-1	ビル用マルチエアコン		屋外機	(高効率型) 34HP 冷暖切替 標準重量 283+289 kg PUMY-EP5000067	1	95.0	106.0	12.6					0.46 ×2	3-200	34.4	29.1	19.05φ	38.1φ	スプリング防振 アクティブフィルター コンクリート基礎 (建築工事)
ACP-1-1		1階 事務室		天井埋込形 PEFY-P224007	4	22.4	25.0	15.2	58	200	690	-	3-200			9.52φ	19.05φ	ロングライフ	フィルターチャンバー・ドレンアップ・リモコン
ACP-2	ビル用マルチエアコン		屋外機	(高効率型) 20HP 冷暖切替 標準重量 185+185 kg PUMY-EP5000067	1	56.0	63.0	7.33					0.46	3-200	17.7	16.2	15.88φ	28.58φ	スプリング防振 アクティブフィルター コンクリート基礎 (建築工事)
ACP-2-1		1階 印刷室		4方向カセット PLFY-P280088	1	2.8	3.2		15~12		50	-	1-200			6.35φ	12.7φ	ロングライフ	リモコン
ACP-2-2		1階 相談室3		4方向カセット PLFY-P220088	1	2.2	2.5		15~12		50	-	1-200			6.35φ	12.7φ	ロングライフ	リモコン
ACP-2-3		1階 相談室2		4方向カセット PLFY-P220088	1	2.2	2.5		15~12		50	-	1-200			6.35φ	12.7φ	ロングライフ	リモコン
ACP-2-4		1階 相談室1		4方向カセット PLFY-P220088	1	2.2	2.5		15~12		50	-	1-200			6.35φ	12.7φ	ロングライフ	リモコン
ACP-2-5		1階 相談室		4方向カセット PLFY-P220088	1	2.2	2.5		15~12		50	-	1-200			6.35φ	12.7φ	ロングライフ	リモコン
ACP-2-6		1階 更衣室1		2方向カセット PLFY-P280088	1	2.2	2.5		9.5~8.5		50	-	1-200			6.35φ	12.7φ	ロングライフ	リモコン
ACP-2-7		1階 更衣室2		2方向カセット PLFY-P220087	1	2.2	2.5		9.5~6.5		50	-	1-200			6.35φ	12.7φ	ロングライフ	リモコン
ACP-2-8		1階 ロビー1		天井ビルトイン形 PEFY-P710087	1	7.1	8.0		19	120	180	-	1-200			9.52φ	15.88φ	ロングライフ	リモコン
ACP-2-9		1階 小会議室		4方向カセット PLFY-P710088	2	7.1	8.0		22~14		50	-	1-200			9.52φ	15.88φ	ロングライフ	リモコン
ACP-2-10		1階 参事室		4方向カセット PLFY-P710088	1	7.1	8.0		22~14		50	-	1-200			9.52φ	15.88φ	ロングライフ	リモコン
ACP-3	ビル用マルチエアコン		屋外機	(高効率型) 12HP 冷暖切替 標準重量 223 kg PUMY-EP3350067	1	33.5	37.5	7.77					0.46	3-200	9.51	9.39	9.52φ	22.2φ	スプリング防振 アクティブフィルター コンクリート基礎 (建築工事)
ACP-3-1		1階 玄関ロビー		天井埋込形 PEFY-P112007	1	11.2	12.5		38	200	370	-	1-200			9.52φ	15.88φ	ロングライフ	フィルターチャンバー・ドレンアップ・リモコン
ACP-3-2		1階 小会議室1		4方向カセット PLFY-P500088	2	5.6	6.3		18~13		50	-	1-200			6.35φ	12.7φ	ロングライフ	リモコン
ACP-3-3		1階 授乳室		4方向カセット PLFY-P360088	1	3.6	4.0		18~13		50	-	1-200			6.35φ	12.7φ	ロングライフ	リモコン
ACP-4	ビル用マルチエアコン		屋外機	(高効率型) 38HP 冷暖切替 標準重量 289+289 kg PUMY-EP1000067	1	100	112	15.2					0.46 ×2	3-200	36.6	30.2	19.05φ	38.1φ	スプリング防振 アクティブフィルター コンクリート基礎 (建築工事)
ACP-4-1		2階 執務室		天井埋込形 PEFY-P224007	3	22.4	25.0	15.2	58	200	690	-	3-200			9.52φ	19.05φ	ロングライフ	フィルターチャンバー・ドレンアップ・リモコン
ACP-4-2		2階 小会議室		4方向カセット PLFY-P1120088	1	11.2	12.5		18~13		50	-	1-200			6.35φ	12.7φ	ロングライフ	リモコン
ACP-5	マルチエアコン		屋外機	(高効率型) 20HP 冷暖切替 標準重量 185+185 kg PUMY-EP5000067	1	56.0	63.0	7.33					0.46	3-200	17.7	16.2	15.88φ	28.58φ	スプリング防振 アクティブフィルター コンクリート基礎 (建築工事)
ACP-5-1		2階 情報公開室		4方向カセット PLFY-P450088	1	4.5	5.0		17~13		50	-	1-200			6.35φ	12.7φ	ロングライフ	リモコン
ACP-5-2		2階 災害対策本部		4方向カセット PLFY-P450088	2	4.5	5.0		17~13		50	-	1-200			6.35φ	12.7φ	ロングライフ	リモコン
ACP-5-3		2階 町民室		天井ビルトイン形 PEFY-P800087	1	8.0	9.0		19	120	180	-	1-200			9.52φ	15.88φ	ロングライフ	フィルターチャンバー・ドレンアップ・リモコン
ACP-5-4		2階 応接室1		天井ビルトイン形 PEFY-P450087	1	4.5	5.0		14	120	130	-	1-200			6.35φ	12.7φ	ロングライフ	フィルターチャンバー・ドレンアップ・リモコン
ACP-5-5		2階 副市長室		天井ビルトイン形 PEFY-P800087	1	8.0	9.0		19	120	180	-	1-200			9.52φ	15.88φ	ロングライフ	フィルターチャンバー・ドレンアップ・リモコン
ACP-5-6		2階 廊下5		2方向カセット PLFY-P220087	1	2.8	3.2		9.5~8.5			-	1-200			6.35φ	12.7φ	ロングライフ	リモコン
ACP-5-7		2階 廊下4		2方向カセット PLFY-P450087	1	4.5	5.0		10.5~7			-	1-200			6.35φ	12.7φ	ロングライフ	リモコン
ACP-5-8		2階 資料室		4方向カセット PLFY-P280088	1	2.8	3.2		15~12		50	-	1-200			6.35φ	12.7φ	ロングライフ	リモコン
ACP-6	マルチエアコン		屋外機	(高効率型) 22HP 冷暖切替 標準重量 185+223 kg PUMY-EP6300067	1	63.0	69.0	7.33					0.46	3-200	19.0	17.6	15.88φ	28.58φ	スプリング防振 アクティブフィルター コンクリート基礎 (建築工事)
ACP-6-1		2階 ロビー		天井埋込形 PEFY-P1120088	1	11.2	12.5		38	200	370	-	1-200			9.52φ	15.88φ	ロングライフ	フィルターチャンバー・ドレンアップ・リモコン
ACP-6-2		2階 大会議室		天井ビルトイン形 PLFY-P280088	3	11.2	12.5		33	120	244	-	1-200			9.52φ	15.88φ	ロングライフ	フィルターチャンバー・ドレンアップ・リモコン
ACP-6-3		2階 ロビー2		1方向カセット PEFY-P710087	1	7.1	8.0		19~14		95	-	1-200			9.52φ	15.88φ	ロングライフ	吸気ダクト・リモコン
共通仕様																			
1. 冷房・暖房能力は、JIS条件での能力を示す。																			
2. 電気容量は、参考値とする。																			
3. 新冷媒機とする。																			
4. 天井ビルトイン形はフィルターボックスも付属品とする。																			
5. 各室内機は手元リモコン・WEB対応集中制御コントローラ (事務室設置) を設ける																			

記号	名称	設置場所		形式	台 数	冷房能力 (kW)	暖房能力 (kW)	圧縮機 (kW)	送 風 機				電 源 (φ × V)	消費電力 (Km)		冷 媒		フィルター	備 考		
		送風量 (m³/min)	静圧 (Pa)						電力 (W)	電力 (W)	冷房	暖房		液管	ガス管	スプリング防振	アクティブフィルター		コンクリート基礎 (建築工事)		
ACP-7	ビル用マルチエアコン	屋外機	屋外設置場	4HP 冷暖切替	1	10.0	11.0	2.0				0.06×2	3-200	2.45	2.88	9.52φ	15.88φ		スプリング防振	アクティブフィルター	コンクリート基礎 (建築工事)
				機体重量 122 kg PUFY-FP1120H																	
ACP-7- 1			2階 電気室	1方向カセット PUFY-P45E067	1	4.5	5.8		15~11		90	-	1-200			6.35φ	12.7φ	ロングライフ	リモコン		
ACP-7- 2			2階 土木電気室	1方向カセット PUFY-P22E067	1	2.2	2.8		8.7~8.5		28	-	1-200			6.35φ	12.7φ	ロングライフ	リモコン		
ACP-8	ビル用マルチエアコン	屋外機	屋外設置場	(高効率型) (高効率型) 10HP 冷暖切替	2	28.0	32.0	7.33				0.46	3-200	9.16	8.36	12.7φ	22.2φ		スプリング防振	アクティブフィルター	コンクリート基礎 (建築工事)
				機体重量 185 kg PUFY-EP2800H67		(15.7)												(高効率冷房能力) (高効率暖房能力+6)			
ACP-8- 1			2階 サーバー室 (1台予備機)	天井埋込型 PEFY-P2240H7	2	22.4	25.0		58	200	690	-	3-200			9.52φ	19.05φ	ロングライフ	フィルターチャンバー・ドレンアップ・リモコン		
ACP-9	マルチエアコン	屋外機		40HP 冷暖切替 PUFY-EP11200H67	1	112.0	125.0	7.77 ×2				0.46×2	3-200	35.0	32.8	19.05φ	38.1φ				
				機体重量 223×223×283 kg				12.6				0.46×2									
ACP-9- 1			3階 執務室	天井埋込型 PEFY-P140H67	2	14.0	16.0		38	200	370	-	1-200			9.52φ	15.88φ	ロングライフ	フィルターチャンバー・ドレンアップ・リモコン		
ACP-9- 2			3階 教育庁室	4方向カセット PLFY-P80E068	1	8.0	9.0		23~14		120	-	1-200			9.52φ	15.88φ	ロングライフ	リモコン		
ACP-9- 3			3階 相談室 4	4方向カセット PLFY-P36E068	1	3.6	4.0		16~13		50	-	1-200			6.35φ	12.7φ	ロングライフ	リモコン		
ACP-9- 4			3階 厚生室	4方向カセット PLFY-P60E068	1	8.0	9.0		25~14		120	-	1-200			9.52φ	15.88φ	ロングライフ	リモコン		
ACP-9- 5			3階 職員休憩室	4方向カセット PLFY-P56E068	2	5.6	6.3		18~13		50	-	1-200			6.35φ	12.7φ	ロングライフ	リモコン		
ACP-9- 6			3階 廊下 7・8	1方向カセット PUFY-P80F067	2	8.0	9.0		20~14		95	-	1-200			9.52φ	15.88φ	ロングライフ	リモコン		
ACP-9- 7			3階 倉庫	1方向カセット PUFY-P45E067	2	4.5	5.0		15~11		80	-	1-200			6.35φ	12.7φ	ロングライフ	リモコン		
ACP-10	マルチエアコン	屋外機		22HP 冷暖切替 PUFY-EP6300H67	1	63.0	68.0	7.33				0.46	3-200	19.0	17.6	15.88φ	28.58φ				
				機体重量 185×223 kg				7.77				0.46									
ACP-10- 1			3階 ロビー 4	天井埋込型 PEFY-P540H67	1	5.6	6.3		14	200	130	-	1-200			6.35φ	12.7φ	ロングライフ	フィルターチャンバー・ドレンアップ・リモコン		
ACP-10- 2			3階 理事者控室	4方向カセット PLFY-P36E068	1	3.6	4.0		16~13		50	-	1-200			6.35φ	12.7φ	ロングライフ	リモコン		
ACP-10- 5			3階 正副議長室	4方向カセット PLFY-P36E068	1	3.6	4.0		17~13		50	-	1-200			6.35φ	12.7φ	ロングライフ	リモコン		
ACP-10- 6			3階 応接室 2	4方向カセット PLFY-P36E068	1	3.6	4.0		17~13		50	-	1-200			6.35φ	12.7φ	ロングライフ	リモコン		
ACP-10- 7			3階 議員控室	4方向カセット PLFY-P80E068	1	8.0	9.0		23~14		50	-	1-200			9.52φ	15.88φ	ロングライフ	リモコン		
ACP-10- 8			3階 議員会室	4方向カセット PLFY-P71E068	2	7.1	8.0		22~14		50	-	1-200			9.52φ	15.88φ	ロングライフ	リモコン		
ACP-10- 9			3階 議員室	4方向カセット PLFY-P45E068	1	4.5	5.0		17~13		50	-	1-200			6.35φ	12.7φ	ロングライフ	リモコン		
ACP-10- 10			3階 廊下 6	2方向カセット PLFY-P22L067	1	2.2	2.5		15~12		50	-	1-200			6.35φ	12.7φ	ロングライフ	リモコン		
ACP-10- 11			3階 国会廊下	1方向カセット PUFY-P80F067	1	8.0	9.0		20~14		95	-	1-200			9.52φ	15.88φ	ロングライフ	リモコン		
ACP-11	ビル用マルチエアコン	屋外機	屋外設置場	18HP 冷暖切替 PUFY-EP5000H67	1	50.0	56.0	7.33				0.46	3-200	15.1	14.4	15.88φ	28.58φ				
				参考重量 185×185 kg								0.46									
ACP-11- 1			3階 廊下	天井埋込型 PEFY-P2240H7	2	22.4	25.0		58	200	690	-	3-200			9.52φ	19.05φ	ロングライフ	フィルターチャンバー・ドレンアップ・リモコン		
													</								

全館交換機

記号	名称	設置場所	台数	形 式	床置	天吊	音 手	風 量 (m^3/h)	静 圧 (Pa)	動 力 (W)	電 源 ($\phi \times \text{V}$)	起動方式	備 考
HEX- 1	全館交換機 (天井カセット)	1階 小会議室1	1	LGH-H50CX2				330	50	222	1-100	L-S	コントロールスイッチ
				200φ									
HEX- 2	全館交換機 (天井カセット)	1階 小会議室1	1	LGH-H50CX2				330	50	222	1-100	L-S	コントロールスイッチ
				200φ									
HEX- 3	全館交換機 (天井カセット)	1階 相談室	1	LGH-H15CX2				100	50	88	1-100	L-S	コントロールスイッチ
				100φ									
HEX- 4	全館交換機 (天井吊込型)	1階 相談室1	1	LGH-H100CX3				840	150	655	1-100	L-S	コントロールスイッチ
				250φ									
HEX- 5	全館交換機 (天井吊込型)	1階 相談室1	1	LGH-H100CX3				840	150	655	1-100	L-S	コントロールスイッチ
				250φ									
HEX- 6	全館交換機 (天井カセット)	1階 相談室	1	LGH-H15CX2				120	80	88	1-100	L-S	コントロールスイッチ
				100φ									
HEX- 7	全館交換機 (天井カセット)	1階 相談室1・2・3	1	LGH-H50CX3				330	150	210	1-100	L-S	コントロールスイッチ
				100φ									
HEX- 10	全館交換機 (ダクト用ロスナイ)	1階 相談室	1	VL-100Z33				80	50	44	1-100	L-S	コントロールスイッチ
				100φ									
HEX- 11	全館交換機 (天井カセット)	1階 男子更衣室	1	LGH-H50CX2				300	80	158	1-100	L-S	コントロールスイッチ
				150φ									
HEX- 12	全館交換機 (天井カセット)	1階 女子更衣室	1	LGH-H50CX2				200	80	128	1-100	L-S	コントロールスイッチ
				150φ									
HEX- 13	全館交換機 (天井カセット)	1階 歩道室	1	LGH-H15CX2				120	80	88	1-100	L-S	コントロールスイッチ
				150φ									
HEX- 14	全館交換機 (天井カセット)	1階 中会議室	1	LGH-H50CX2				330	80	222	1-100	L-S	コントロールスイッチ
				200φ									
HEX- 15	全館交換機 (天井カセット)	1階 中会議室	1	LGH-H50CX2				330	80	222	1-100	L-S	コントロールスイッチ
				200φ									
HEX- 16	全館交換機 (天井吊込型)	2階 大会室	1	LGH-H50CX3				720	180	400	1-100	L-S	コントロールスイッチ
				250φ									
HEX- 17	全館交換機 (天井吊込型)	2階 大会室	1	LGH-H50CX3				720	180	400	1-100	L-S	コントロールスイッチ
				250φ									
HEX- 18	全館交換機 (天井吊込型)	2階 大会室	1	LGH-H50CX3				720	180	400	1-100	L-S	コントロールスイッチ
				250φ									
HEX- 19	全館交換機 (天井吊込型)	2階 小会議室	1	LGH-H25CX2				225	50	128	1-100	L-S	コントロールスイッチ
				200φ									
HEX- 20	全館交換機 (ダクト用ロスナイ)	2階 会議室・サーバー室・土木部室	1	LGH-H25CX3				220	80	142	1-100	L-S	コントロールスイッチ
				150φ									
HEX- 22	全館交換機 (ダクト用ロスナイ)	2階 資料室	1	VL-100Z33				80	80	44	1-100	L-S	コントロールスイッチ
				150φ									
HEX- 23	全館交換機 (天井吊込型)	2階 相談室2	1	LGH-H100CX3				690	150	655	1-100	L-S	コントロールスイッチ
				250φ									
HEX- 24	全館交換機 (天井吊込型)	2階 相談室2	1	LGH-H100CX3				690	150	655	1-100	L-S	コントロールスイッチ
				250φ									
HEX- 25	全館交換機 (天井カセット)	2階 情報公開室	1	LGH-H25CX2				180	100	128	1-100	L-S	コントロールスイッチ
				150φ									
HEX- 26	全館交換機 (天井カセット)	2階 資料保管庫	1	LGH-H50CX2				450	100	240	1-100	L-S	コントロールスイッチ
				200φ									
HEX- 27	全館交換機 (天井吊込型)	2階 相談室3	1	LGH-H50CX3				450	180	280	1-100	L-S	コントロールスイッチ
				200φ									
HEX- 28	全館交換機 (天井カセット)	2階 役員会議室	1	LGH-H25CX2				170	80	128	1-100	L-S	コントロールスイッチ
				150φ									
HEX- 29	全館交換機 (天井カセット)	3階 役員会議室	1	LGH-H25CX2				170	80	128	1-100	L-S	コントロールスイッチ
				150φ									
HEX- 30	全館交換機 (天井カセット)	3階 会議室	1	LGH-H15CX2				120	50	88	1-100	L-S	コントロールスイッチ
				100φ									
HEX- 31	全館交換機 (天井吊込型)	3階 廊下	1	LGH-H80CX3				800	150	525	1-100	L-S	コントロールスイッチ
				250φ									

全館交換機

記号	名称	設置場所	台数	形 式	床置	天吊	音 手	風 量 (m^3/h)	静 圧 (Pa)	動 力 (W)	電 源 ($\phi \times \text{V}$)	起動方式	備 考
HEX- 32	全館交換機 (天井吊込型)	3階 廊下	1	LGH-H80CX3				800	150	525	1-100	L-S	コントロールスイッチ
				250φ									
HEX- 33	全館交換機 (天井カセット)	3階 会議室	1	LGH-H15CX2				100	50	88	1-100	L-S	コントロールスイッチ
				100φ									
HEX- 34	全館交換機 (天井カセット)	3階 廊下	1	LGH-H15CX2				100	50	88	1-100	L-S	コントロールスイッチ
				100φ									
HEX- 35	全館交換機 (天井カセット)	3階 役員会議室	1	LGH-H25CX2				180	80	128	1-100	L-S	コントロールスイッチ
				150φ									
HEX- 36	全館交換機 (天井吊込型)	3階 正副議長・秘書室	1	LGH-H15CX3				180	80	128	1-100	L-S	コントロールスイッチ
				150φ									
HEX- 37	全館交換機 (天井カセット)	3階 議会事務局	1	LGH-H15CX2				120	80	88	1-100	L-S	コントロールスイッチ
				100φ									
HEX- 38	全館交換機 (天井カセット)	3階 倉庫	1	LGH-H15CX3				170	80	128	1-100	L-S	コントロールスイッチ
				150φ									
HEX- 39	全館交換機 (天井カセット)	3階 議員控室	1	LGH-H25CX2				200	80	156	1-100	L-S	コントロールスイッチ
				150φ									
HEX- 40	全館交換機 (天井カセット)	3階 議員厚生室	1	LGH-H25CX2				180	80	128	1-100	L-S	コントロールスイッチ
				150φ									
HEX- 41	全館交換機 (天井吊込型)	3階 会議室2	1	LGH-H80CX3				630	150	400	1-100	L-S	コントロールスイッチ
				250φ									
HEX- 42	全館交換機 (天井カセット)	3階 相談室4	1	LGH-H15CX2				120	80	88	1-100	L-S	コントロールスイッチ
				150φ									
HEX- 43	全館交換機 (天井カセット)	3階 倉庫	1	LGH-H15CX2				120	80	88	1-100	L-S	コントロールスイッチ
				150φ									

共通仕様 全館交換機は全館用シールドハウジングとする

Vは300mmとし固定色指定とする

送風機

記号	名称	設置場所	台数	形 式	床置	天吊	音 手	風 量 (m^3/h)	静 圧 (Pa)	動 力 (W)	電 源 ($\phi \times \text{V}$)	起動方式	備 考
FE- 1	送風機 (1階 男子トイレ1)	1階 男子トイレ1	1	ストリーミング型 BF3-6000			○	1・1/4	450	150	70	-	1-100 L-S 樹脂ハンガー
FE- 2	送風機 (1階 女子トイレ1)	1階 女子トイレ1	1	ストリーミング型 BF3-6000			○	1・1/4	400	150	70	-	1-100 L-S 樹脂ハンガー
FE- 3	送風機 (2階 倉庫)	2階 倉庫	1	ストリーミング型 BF3-10000			○	1・1/2	1100	150	210	-	1-100 L-S 樹脂ハンガー
FE- 4	送風機 (2階 男子トイレ3)	2階 男子トイレ3	1	ストリーミング型 BF3-6000			○	1・1/4	450	150	70	-	1-100 L-S 樹脂ハンガー
FE- 5	送風機 (2階 女子トイレ3)	2階 女子トイレ3	1	ストリーミング型 BF3-6000			○	1・1/4	400	150	70	-	1-100 L-S 樹脂ハンガー
FE- 6	送風機 (2階 トイレ)	2階 廊下	1	ストリーミング型 BF3-6000			○	1・1/4	400	150	70	-	1-100 L-S 樹脂ハンガー
FE- 7	送風機 (3階 男子トイレ5)	3階 男子トイレ5	1	ストリーミング型 BF3-6000			○	1・1/4	600	150	120	-	1-100 L-S 樹脂ハンガー
FE- 8	送風機 (3階 女子トイレ5)	3階 女子トイレ5	1	ストリーミング型 BF3-6000			○	1・1/4	400	150	70	-	1-100 L-S 樹脂ハンガー
FE- 9	送風機 (3階 プラスターファン)	3階 更衣室	1	ストリーミング型 BF3-3000A2-40			○	1・1/2 x2	3600	150	1500	-	ADP11 3-200 L-S 樹脂ハンガー
FE- 10	送風機 (3階 プラスターファン)	3階 更衣室	1	ストリーミング型 BF3-3000A2-40			○	1・1/2 x2	3600	150	1500	-	ADP11 3-200 L-S 樹脂ハンガー
FE- 11	送風機 (3階 受水装置)	3階 受水装置	1	ストリーミング型 BF3-1500A2			○	1・1/2	600	150	210	-	3-200 L-S 樹脂ハンガー
FE- 12	送風機 (3階 受水装置)	3階 受水装置	1	ストリーミング型 BF3-1500A2			○	1・1/2	600	150	210	-	3-200 L-S 樹脂ハンガー
F- 1	天井換気扇	サニタリー用	1階 倉庫1	DCモーター VB-102V06				100φ	100	70	4	1-100	L-S 天井換気 スイッチ
F- 2	天井換気扇	ミニキッチン用	1階 議員室	DCモーター VB-102V06				150φ	250	70	22	1-100	L-S 天井換気 スイッチ
F- 3	天井換気扇	ミニキッチン用	1階 倉庫2	DCモーター VB-102V06				150φ	200	70	22	1-100	L-S 天井換気 スイッチ
F- 4	天井換気扇	ミニキッチン用	1階 倉庫3	DCモーター VB-102V06				150φ	250	70	22	1-100	L-S 天井換気 スイッチ
F- 5	天井換気扇	サニタリー2室用	1階 女子トイレ2	DCモーター VB-102V06				100φ	100	70	7	1-100	L-S 天井換気 スイッチ
F- 6	天井換気扇	サニタリー2室用	1階 女子トイレ2	DCモーター VB-102V06				100φ	100	70	7	1-100	L-S 天井換気 スイッチ
F- 7	天井換気扇	ミニキッチン用	1階 倉庫4	DCモーター VB-102V06				150φ	200	70	38	1-100	L-S 天井換気 スイッチ
F- 8	天井換気扇	ミニキッチン用	2階 倉庫5	DCモーター VB-102V06				150φ	200	70	22	1-100	L-S 天井換気 スイッチ
F- 9	天井換気扇	ミニキッチン用	2階 倉庫6	DCモーター VB-102V06				150φ	200	70	22	1-100	L-S 天井換気 スイッチ
F- 10	天井換気扇	ミニキッチン用	2階 倉庫7	DCモーター VB-102V06				150φ	200	70	22	1-100	L-S 天井換気 スイッチ
F- 11	天井換気扇	ミニキッチン用	3階 議会事務局	DCモーター VB-102V06				150φ	250	70	22	1-100	L-S 天井換気 スイッチ
F- 12	天井換気扇	サニタリー用	3階 シャワー室1	DCモーター VB-102V06				100φ	100	70	4	1-100	L-S 天井換気 スイッチ
F- 13	天井換気扇	サニタリー用	3階 シャワー室2	DCモーター VB-102V06				100φ	100	70	4	1-100	L-S 天井換気 スイッチ
F- 14	天井換気扇	ミニキッチン用	3階 倉庫8	DCモーター VB-102V06				150φ	200	70	22	1-100	L-S 天井換気 スイッチ
F- 15	天井換気扇	サニタリー用	1階 倉庫2	DCモーター VB-102V06				100φ	100	70	4	1-100	L-S 天井換気 スイッチ
F- 16	天井換気扇	サニタリー用	3階 男子・女子更衣室	DCモーター VB-102V06				100φ	100	70	4	1-100	L-S 天井換気 スイッチ

共通仕様 Vは300mmとし部材色指定とする

完成図

M-06

空調機番表 3

作成日 2023. 06

図面 A1 - A3 -

井手町新庁舎建設(建築・機械設備)工事

工事名称

奥村・中和特定建設工事共同企業体




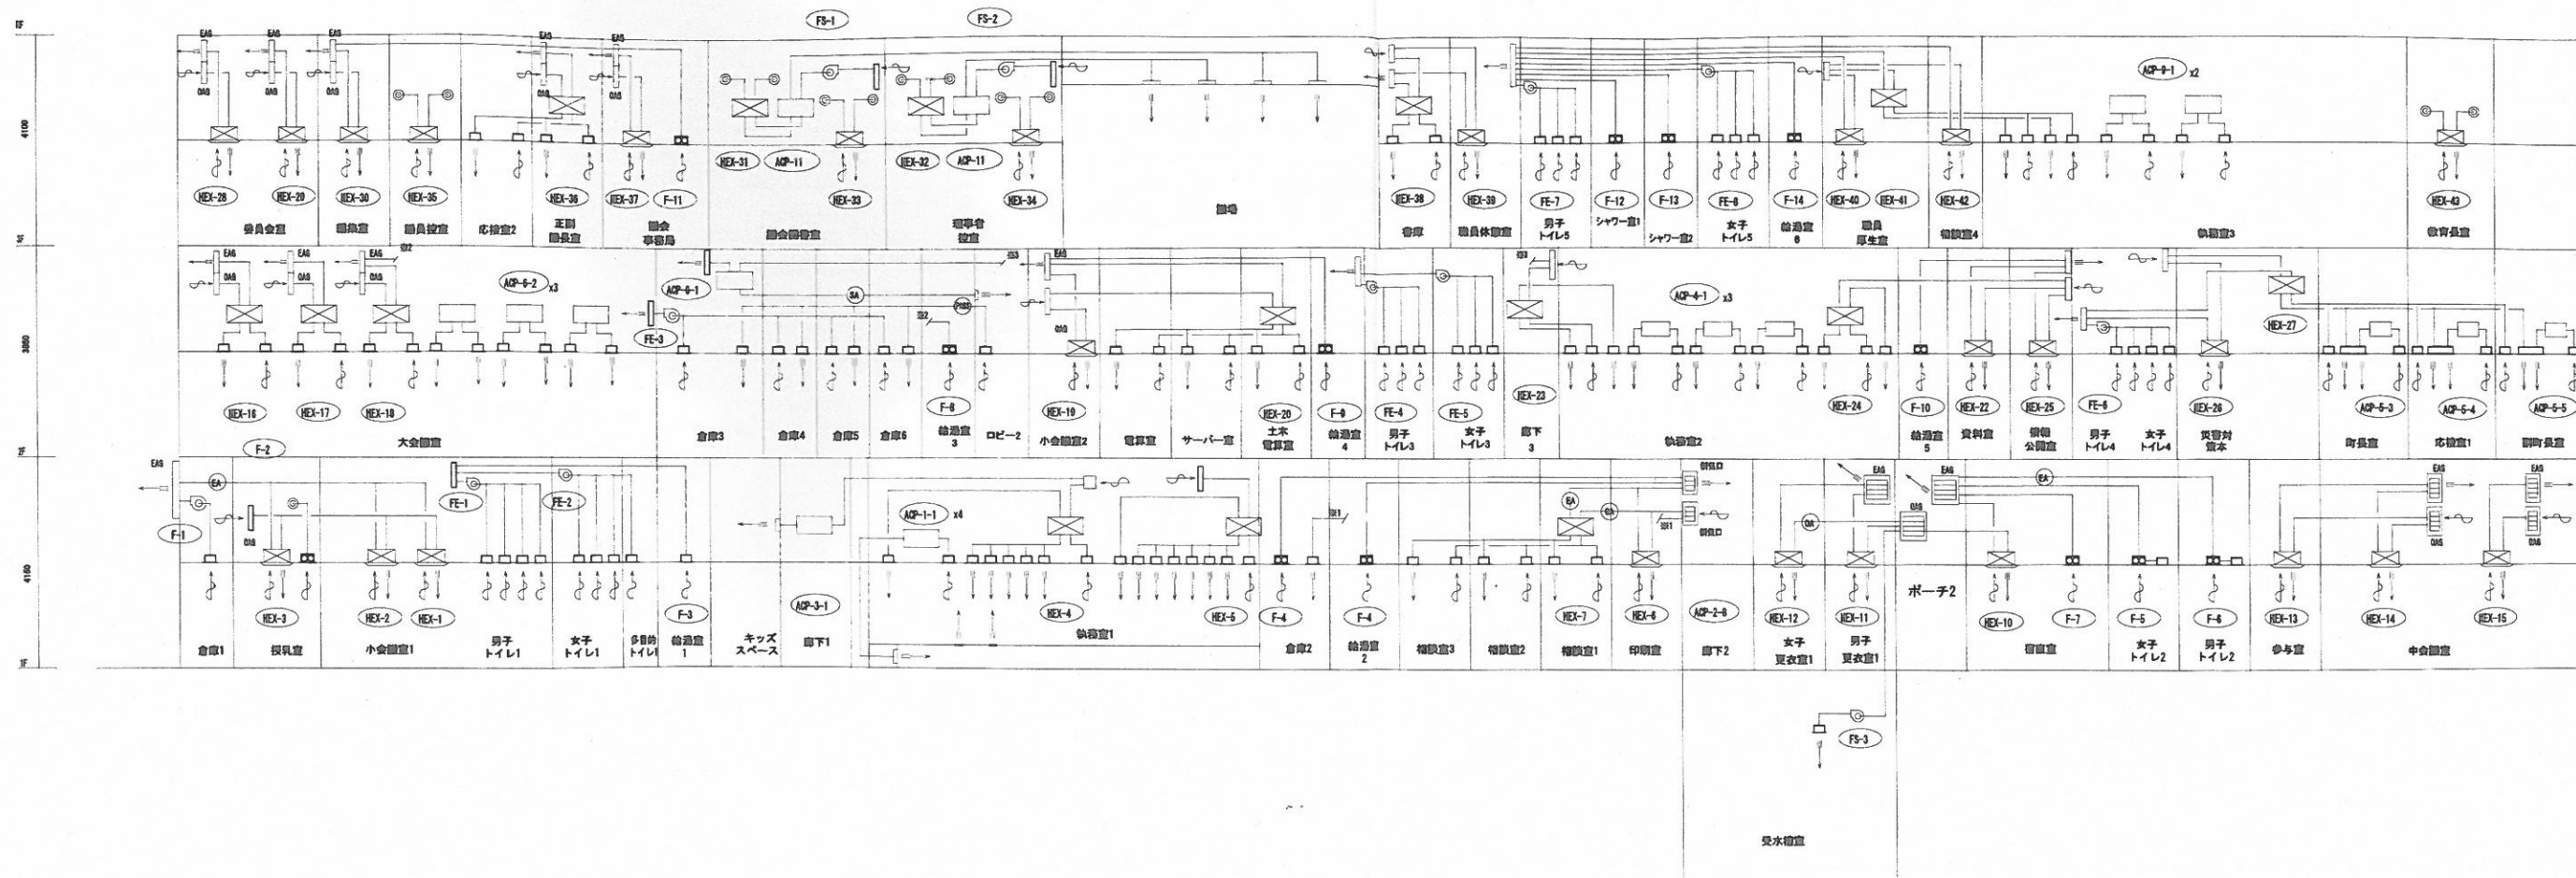

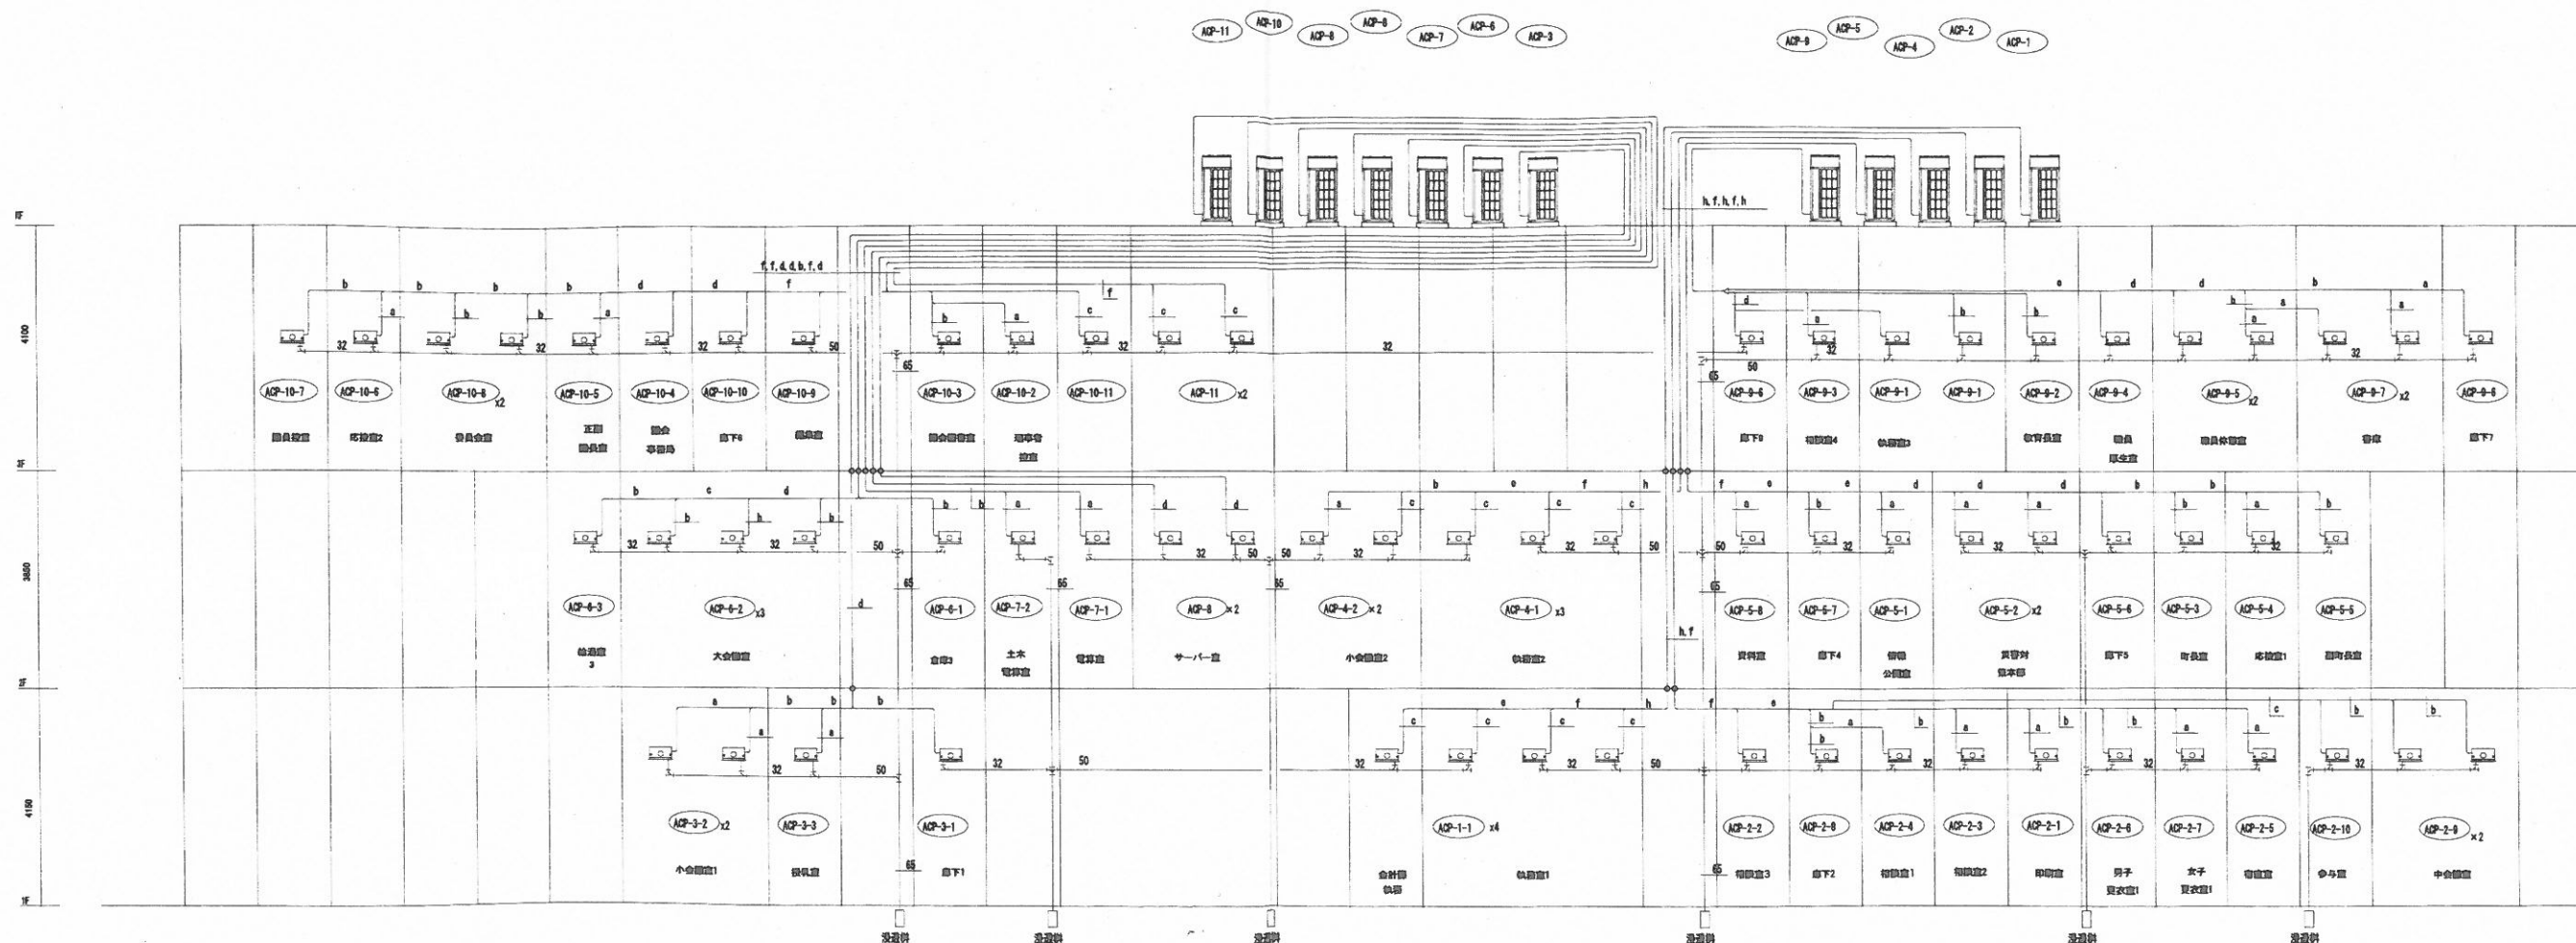


冷媒管

	液管	ガス管
a	6.35φ	12.7φ
b	9.52φ	15.88φ
c	9.52φ	18.86φ
d	12.7φ	22.2φ
e	12.7φ	25.4φ
f	15.88φ	28.58φ
g	18.86φ	31.8φ
h	18.86φ	38.1φ

○ 冷媒管設置位置
 配管管径
 床下 PS080FL-0776
 片壁 PS080WL-0775

防火キャップ
 床下 PS080FL-0776
 片壁 PS080WL-0775

フィブリング (パネレスキ)
 床下 PS080FL-0763
 中壁 PS080WL-0768

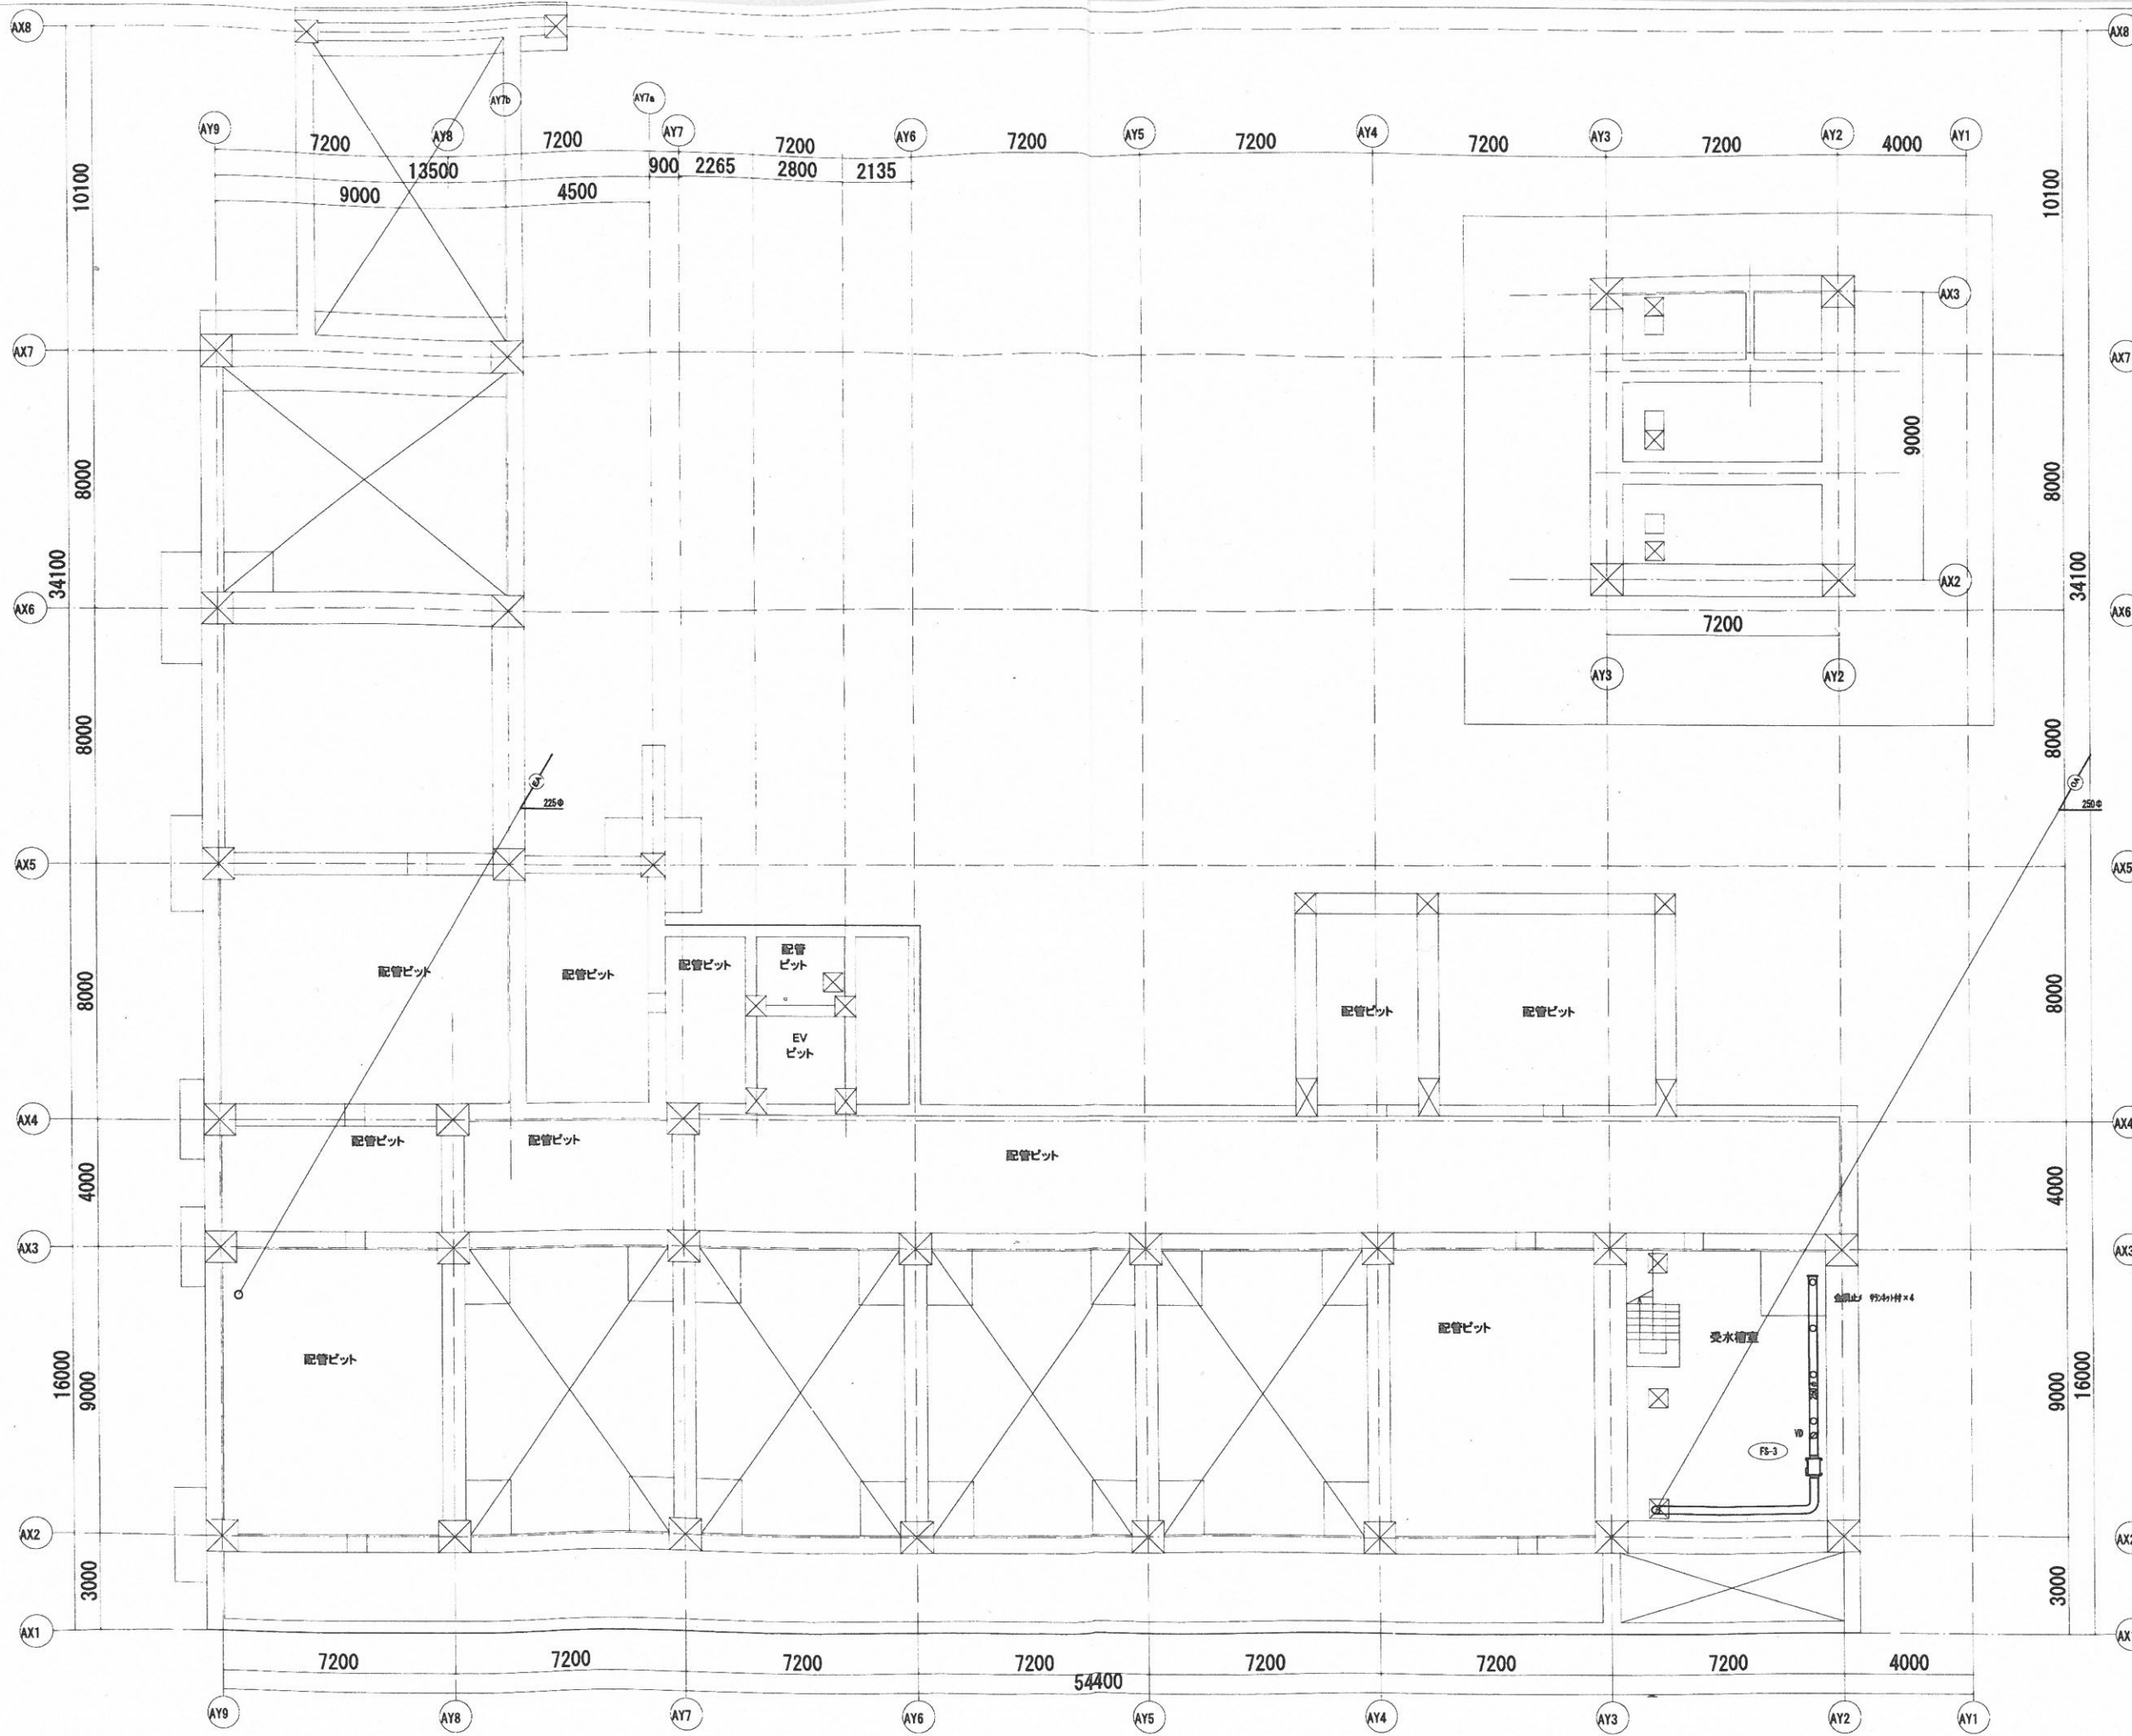

受水箱			
吹出口			
SUSクリップ	250φ		
Q=	200	1/2	x4



千葉学建築計画事務所
— 建築士事務所 東京都中央区 47702号
— 建築士 国土交通大臣登録 第337792号 藤田 道郎

株式会社 堀根エンジニアリング
— 建築士事務所 東京都中央区 第15739号
— 建築士 国土交通大臣登録 第285747号 堀根 亮介

奥村・中和特定建設工事共同企業体

特記事項

工事名称

井手町新庁舎建設(建築・機械設備)工事

図面名称

空調ダクト B1階平面図

発注者

作成日

2023. 06

図尺

A1 1:100


A3 1:200

図面番号

井-09

完成図

軌道直1
吹出口
底吹出口 210φ
φ= 100 d/φ
(アルミダイカスト)

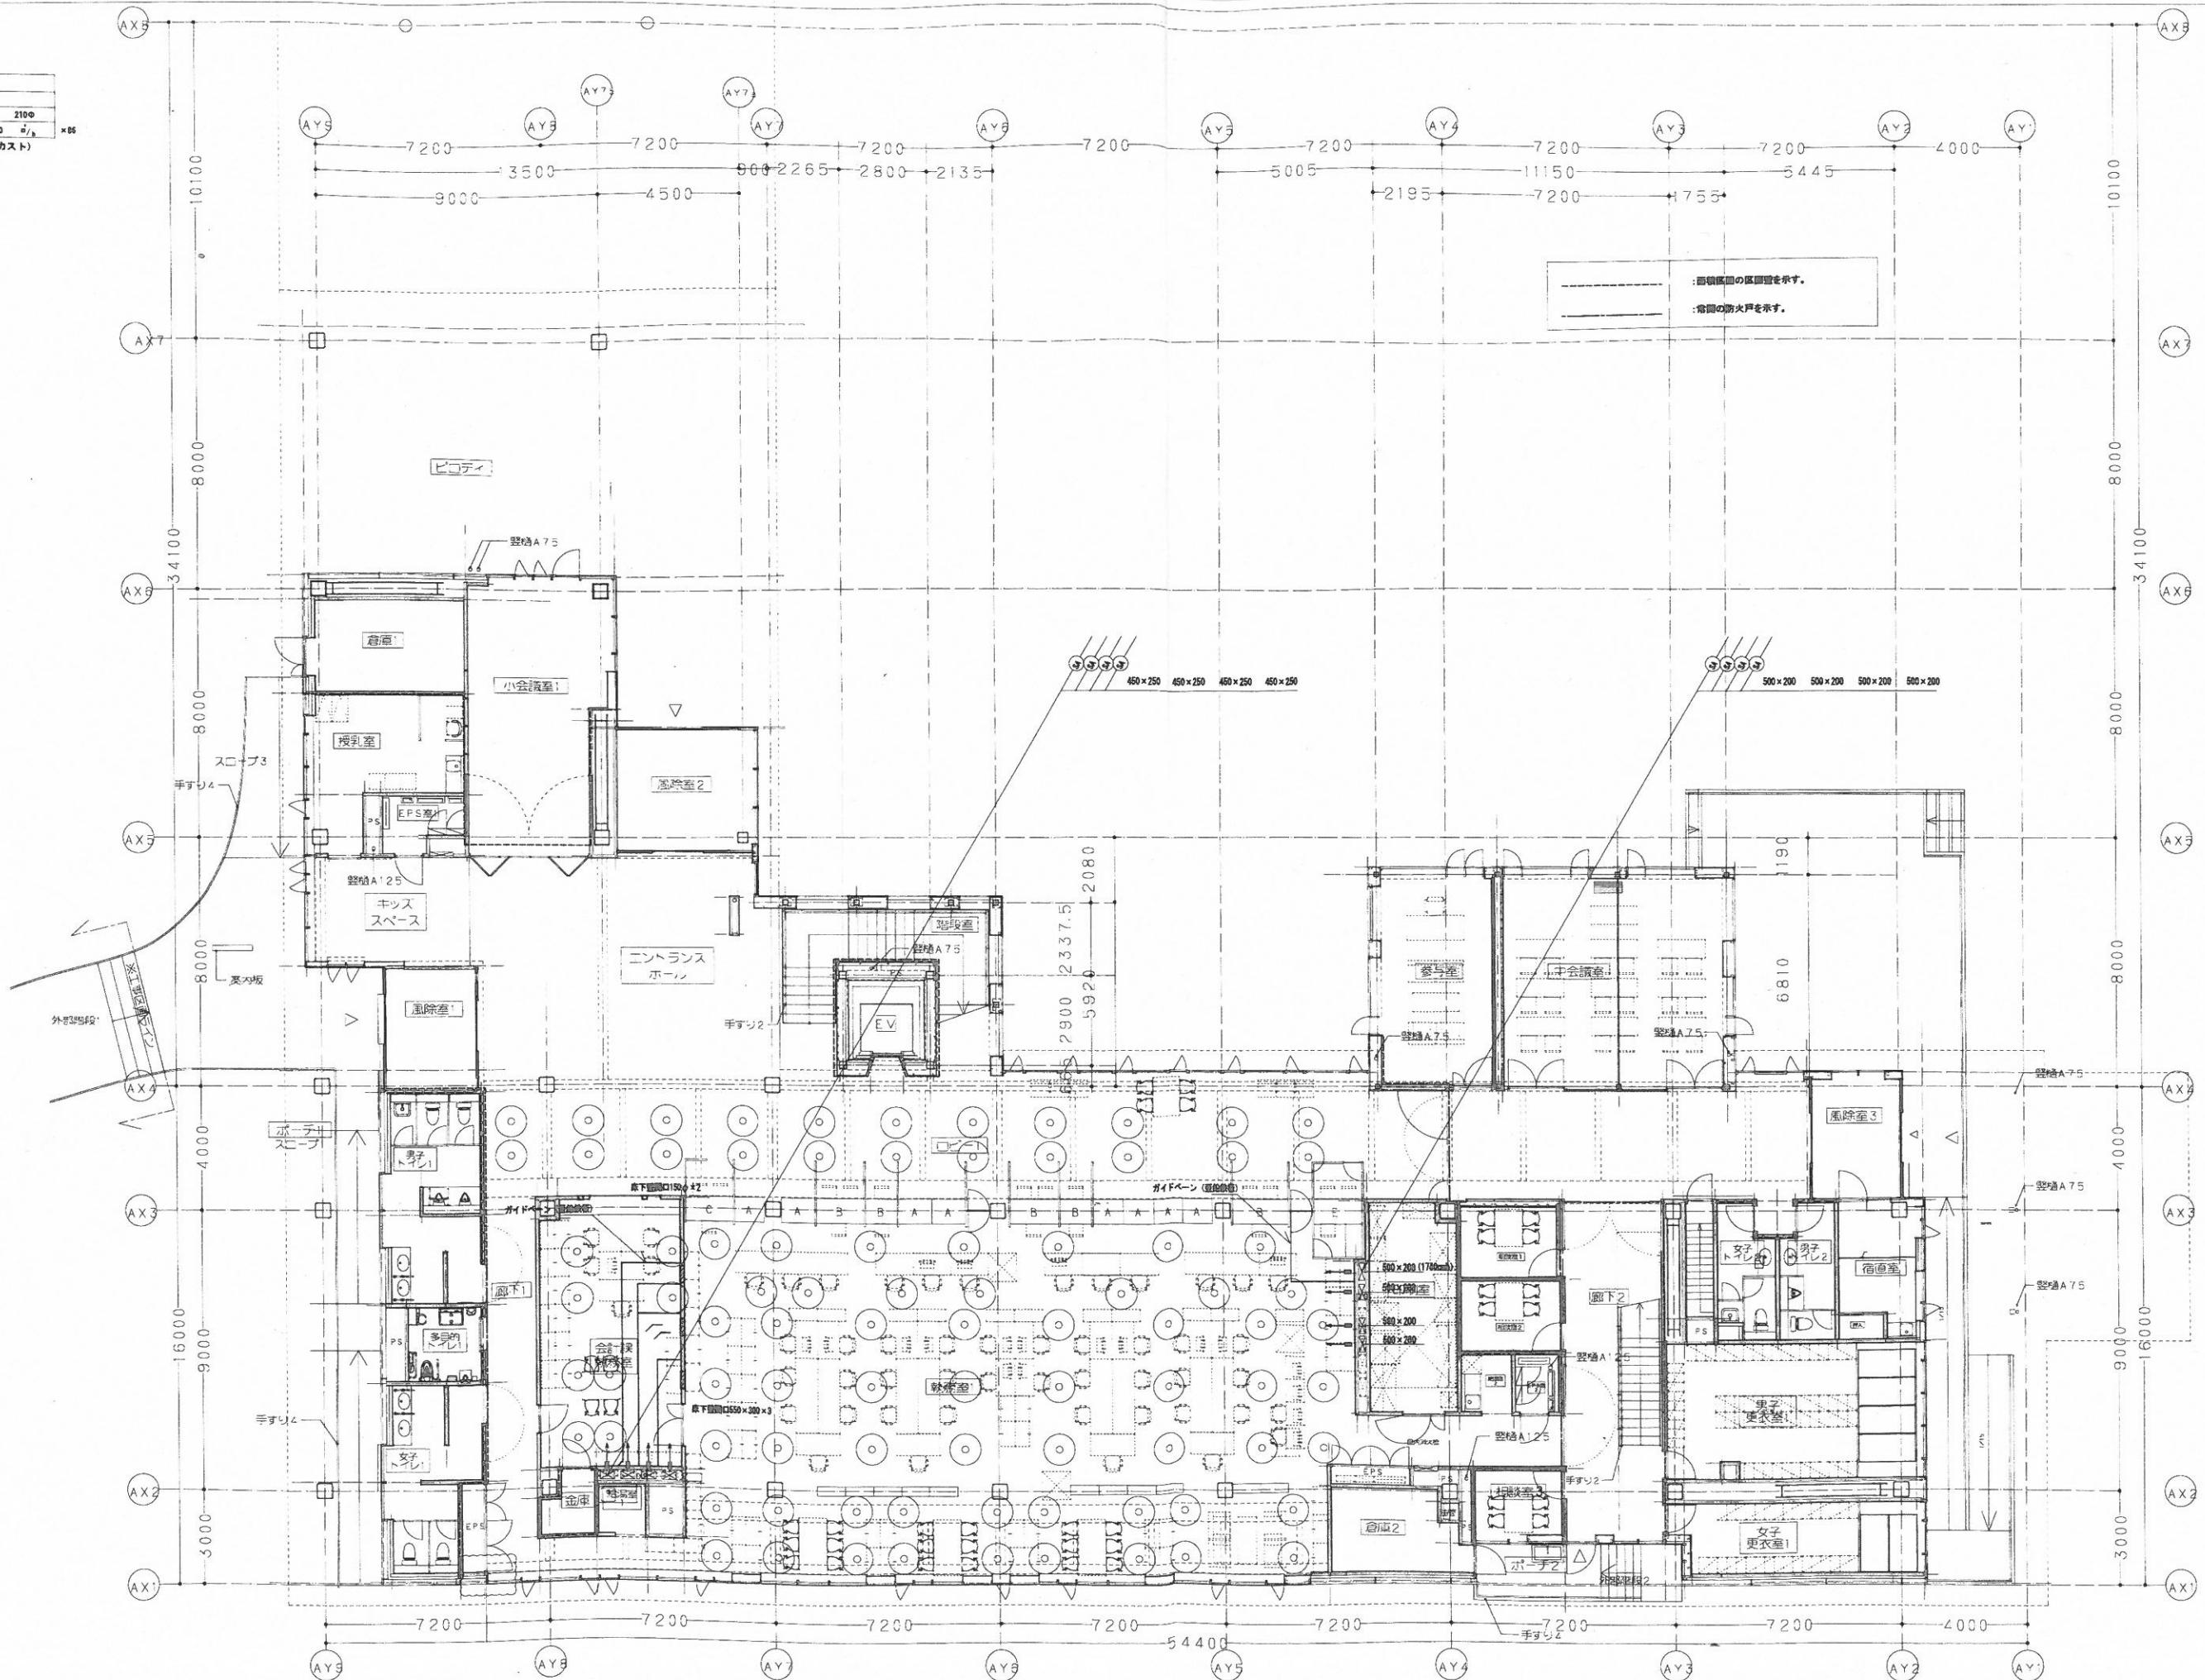

空間図は内張り (縦25mm) 仕上とする

エントランスホール
出入口 ノズル
給排気口フラット
ND-11-8
Q= 380 $\frac{m^3}{h}$
吸込口 ライン
KL 14-1000
Q= 2200 $\frac{m^3}{h}$
BOX 300x1100x400

換気室1
出入口 OA ライン
給排気口 70x1000
Q= 170 $\frac{m^3}{h}$
BOX 300x1100x400
換気室2
出入口 HEX BAライン
KL 14-1000
Q= 840 $\frac{m^3}{h}$
BOX 300x1100x400

ロビー1
出入口 ノズル
給排気口フラット
ND-11-8
Q= 630 $\frac{m^3}{h}$
吸込口 ライン
KL 14-1000
Q= 1740 $\frac{m^3}{h}$
BOX 300x1100x400

男子トイレ1
出入口
GVS 150x150
Q= 110 $\frac{m^3}{h}$
BOX 150x150x300

女子トイレ1
出入口
GVS 150x150
Q= 100 $\frac{m^3}{h}$
BOX 150x150x300

1 昇天給気口
有効開口 0.08 $\frac{m^2}{h}$
Q= 800 $\frac{m^3}{h}$
給排気口
BOX 850x150x400

2 昇天給気口
有効開口 0.08 $\frac{m^2}{h}$
Q= 840 $\frac{m^3}{h}$
給排気口
BOX 850x150x400

3 昇天給気口
有効開口 0.08 $\frac{m^2}{h}$
Q= 1050 $\frac{m^3}{h}$
給排気口
BOX 850x150x400

4 昇天給気口
有効開口 0.13 $\frac{m^2}{h}$
Q= 500 $\frac{m^3}{h}$
給排気口
BOX 1500x150x400

5 昇天給気口
有効開口 0.13 $\frac{m^2}{h}$
Q= 1360 $\frac{m^3}{h}$
給排気口
BOX 1500x150x400

6 昇天給気口
有効開口 0.13 $\frac{m^2}{h}$
Q= 480 $\frac{m^3}{h}$
給排気口
BOX 1500x150x400

7 昇天給気口
有効開口 0.1 $\frac{m^2}{h}$
Q= 760 $\frac{m^3}{h}$
給排気口
BOX 1600x200x400

8 昇天給気口
有効開口 0.1 $\frac{m^2}{h}$
Q= 860 $\frac{m^3}{h}$
給排気口
BOX 1600x200x400

出入口 (HEX) EAライン
KL 14-1000
Q= 840 $\frac{m^3}{h}$
BOX 300x1100x400

倉庫2
出入口
GVS 150x150
Q= 100 $\frac{m^3}{h}$
BOX 150x150x300

多目的トイレ
RAバス
GVS 150x150
Q= 100 $\frac{m^3}{h}$
BOX 150x150x300

ACP1-1 x4
SAチャンバー
1300x400x500
給排気口
RAチャンバー
1300x400x500
給排気口

ACP3-1
SAチャンバー
1100x450x45
給排気口
RAチャンバー
1100x300x400
給排気口

ACP2-8
SAチャンバー
650x400x400
給排気口

9 EAG
有効開口 0.12 $\frac{m^2}{h}$
Q= 800 $\frac{m^3}{h}$
給排気口
BOX 1100x300x300

10 DAG
有効開口 0.12 $\frac{m^2}{h}$
Q= 800 $\frac{m^3}{h}$
給排気口
BOX 1100x300x300

給排気口 F-4
ガスコンロ2口 4.5kw
給排気口 40
有効開口 160 $\frac{m^3}{h}$
給排気口 250 $\frac{m^3}{h}$


ボート2
出入口
GVS 800x200
Q= 710 $\frac{m^3}{h}$
BOX 800x200x400

ボート2
出入口
GVS 800x200
Q= 800 $\frac{m^3}{h}$
BOX 800x200x400

空調機は内張り (825mm) 仕様とする

完成図


図例 吹出口 床吹出口 225φ Q= 145 m³/h (アルミダイカスト) 吹出口 ノズル フラット ND-9-8 Q= 320 m³/h 吹出口 床吹出 鋼製 フラット Z型-65×980 Q= 180 m³/h 吸込口 (通風工事) RAガリ 鋼製 (FA) Q= 3480 m³/h	軌道車3 吹出口 ライン 鉄板型 70x1000 Q= 200 m³/h BOX 200x1100×400 軌道車3 吹出口 OA ライン 鉄板型 70x1000 Q= 315 m³/h BOX 300x1100×300 吸込口 (HEX) Rライン KL 14-1000 Q= 630 m³/h BOX 300x1100×400 吸込口 (HEX) Eライン KL 14-1000 Q= 630 m³/h BOX 300x1100×400 吸込口 ライン KL 14-1000 Q= 2280 m³/h BOX 300x1100×400	ロビー4 吹出口 ライン 鉄板型 70x1000 Q= 210 m³/h BOX 300x1100×400 ロビー4 吸込口 ライン KL 6-1600 Q= 840 m³/h BOX 300x1100×400	正副読書室 吹出口 (HEX) Sライン KL 1-500 Q= 60 m³/h BOX 300x600×400 吸込口 (HEX) Rライン KL 1-500 Q= 60 m³/h BOX 300x600×400	応接室 吹出口 (HEX) Sライン KL 1-500 Q= 60 m³/h BOX 300x600×400 吸込口 (HEX) Rライン KL 1-500 Q= 60 m³/h BOX 300x600×400	男子トイレ5 吸込口 GVS 150×150 Q= 120 m³/h BOX 300x300×400	女子トイレ5 吸込口 GVS 150×150 Q= 100 m³/h BOX 300x300×400
---	---	---	--	--	---	---

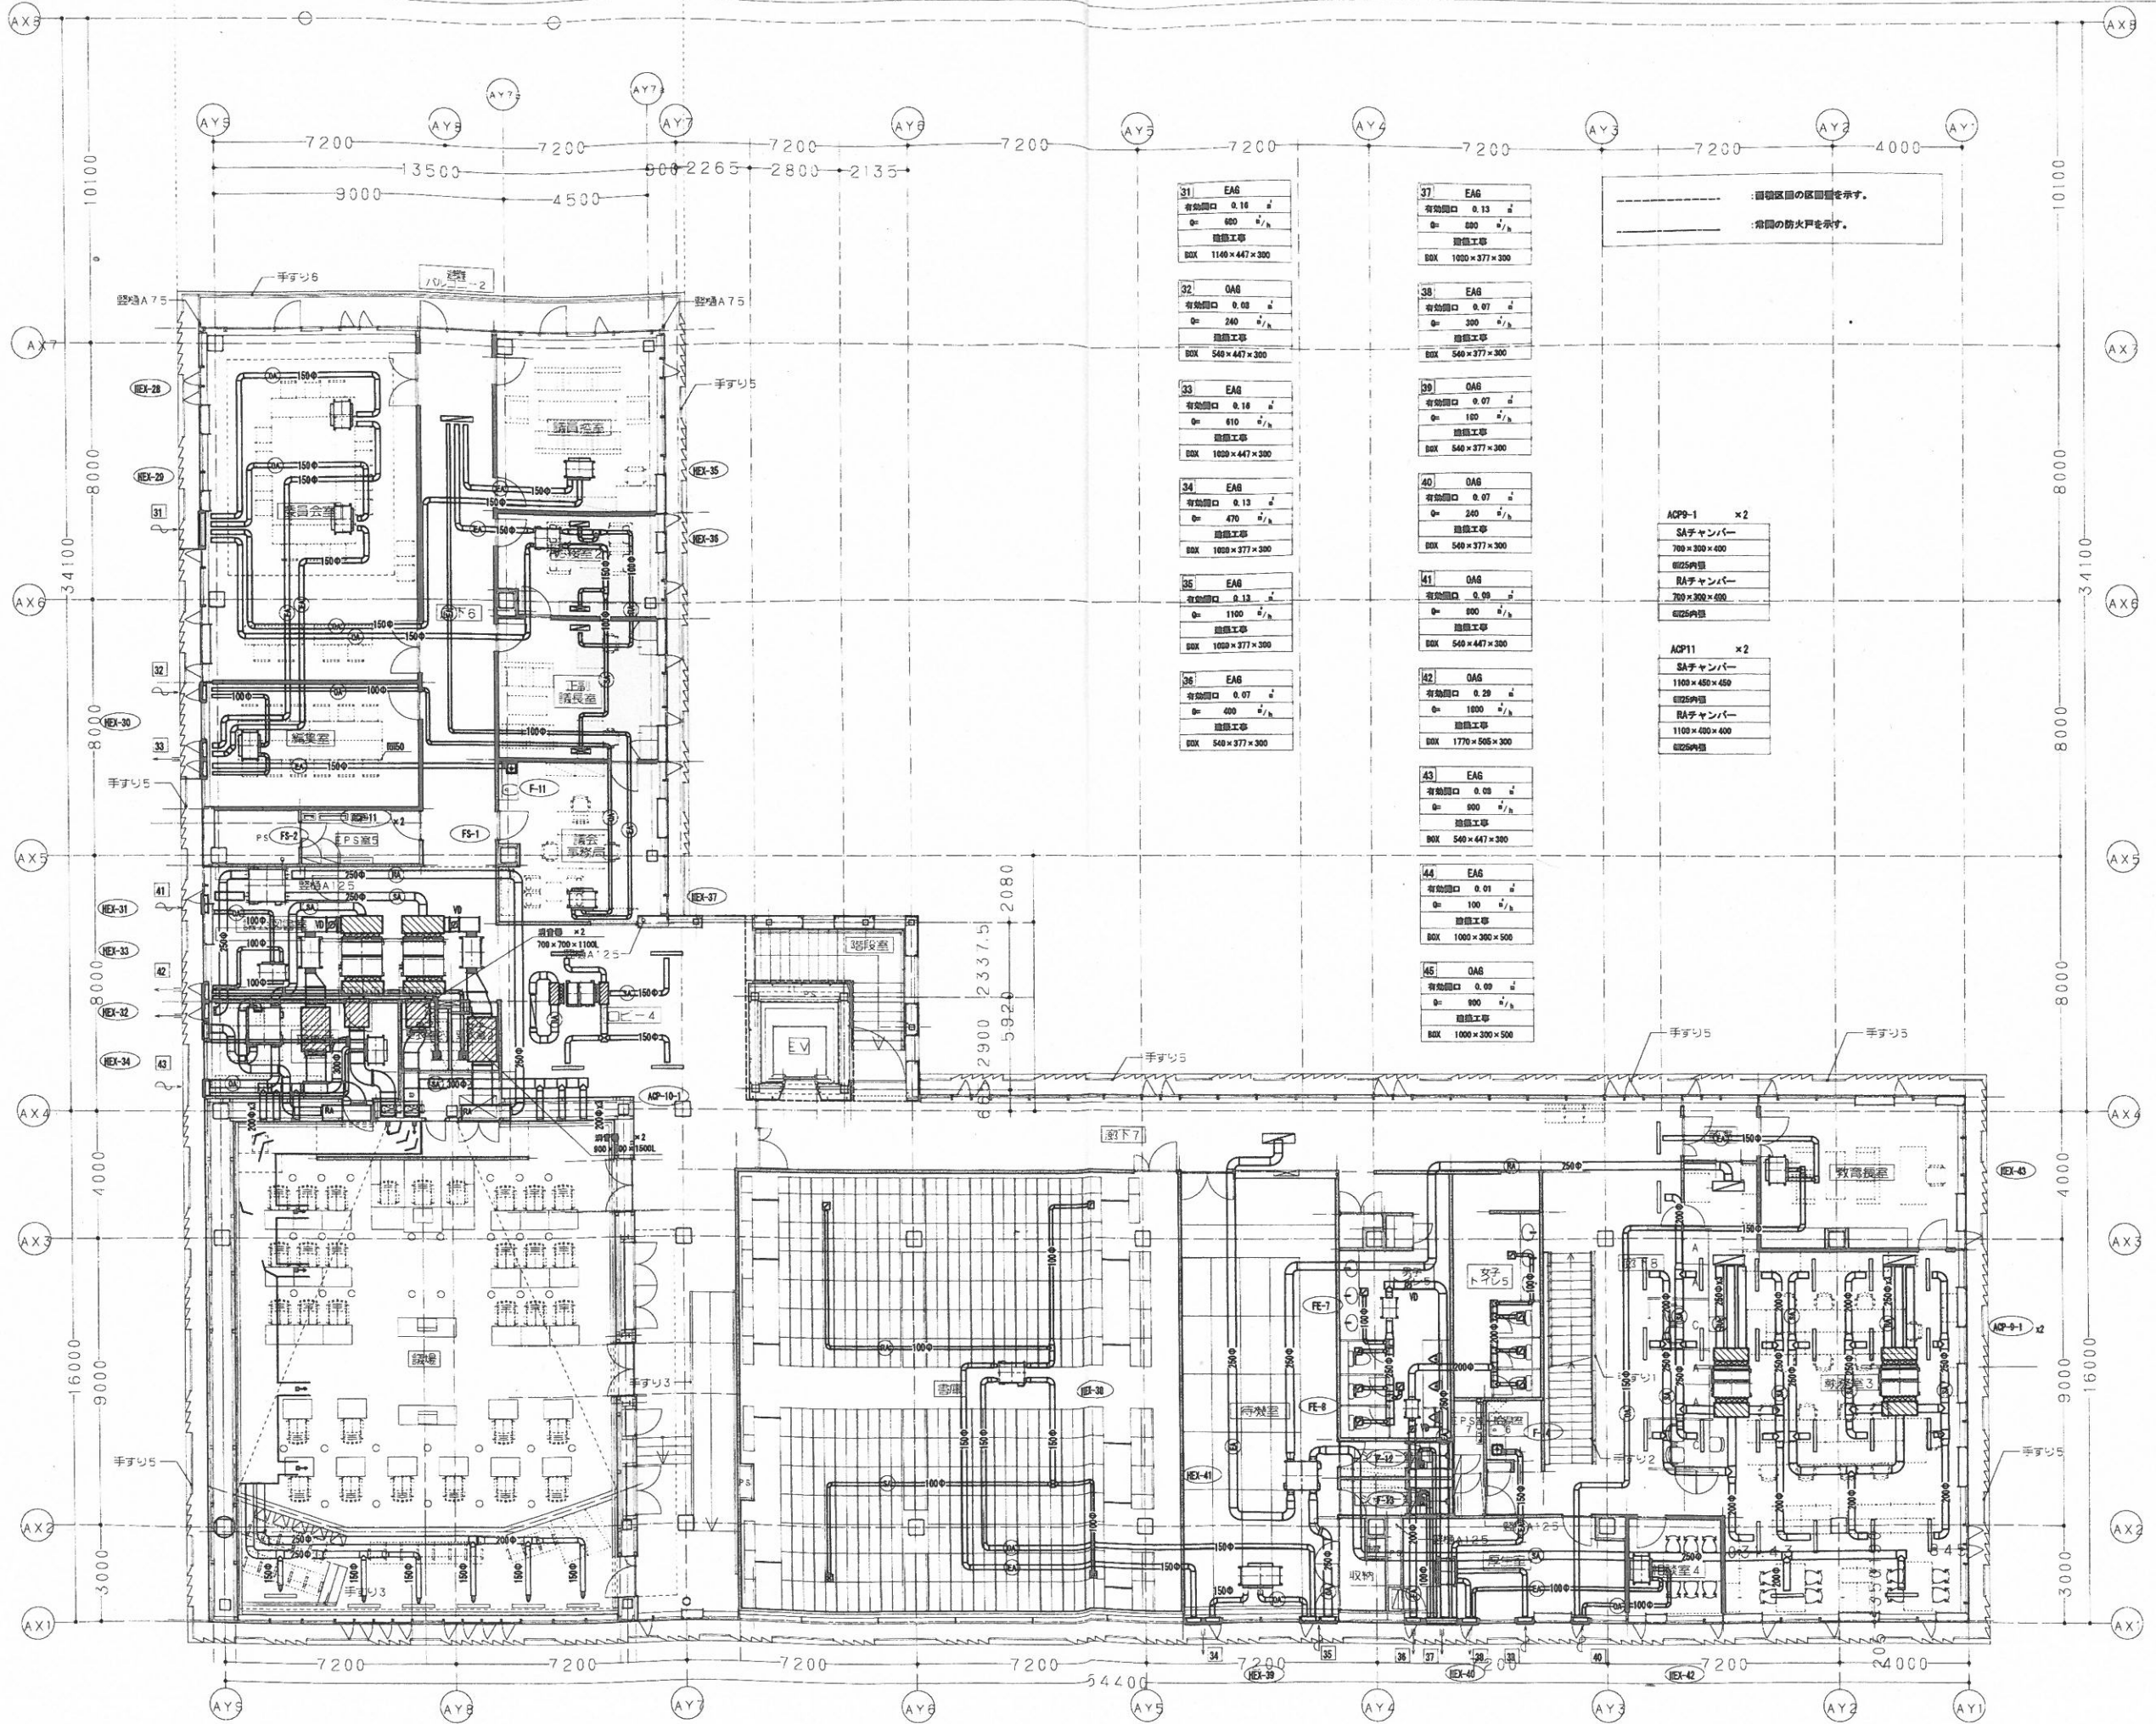

---: 図例通りの区画図を示す。
 ---: 常設の防火戸を示す。

- ACP9-1 ×2
 SAチャンバー
 700×300×400
 鋼25内張
 RAチャンバー
 700×300×400
 鋼25内張
- ACP11 ×2
 SAチャンバー
 1100×450×450
 鋼25内張
 RAチャンバー
 1100×450×450
 鋼25内張


空間図は内張り (鋼25mm) 仕向とする

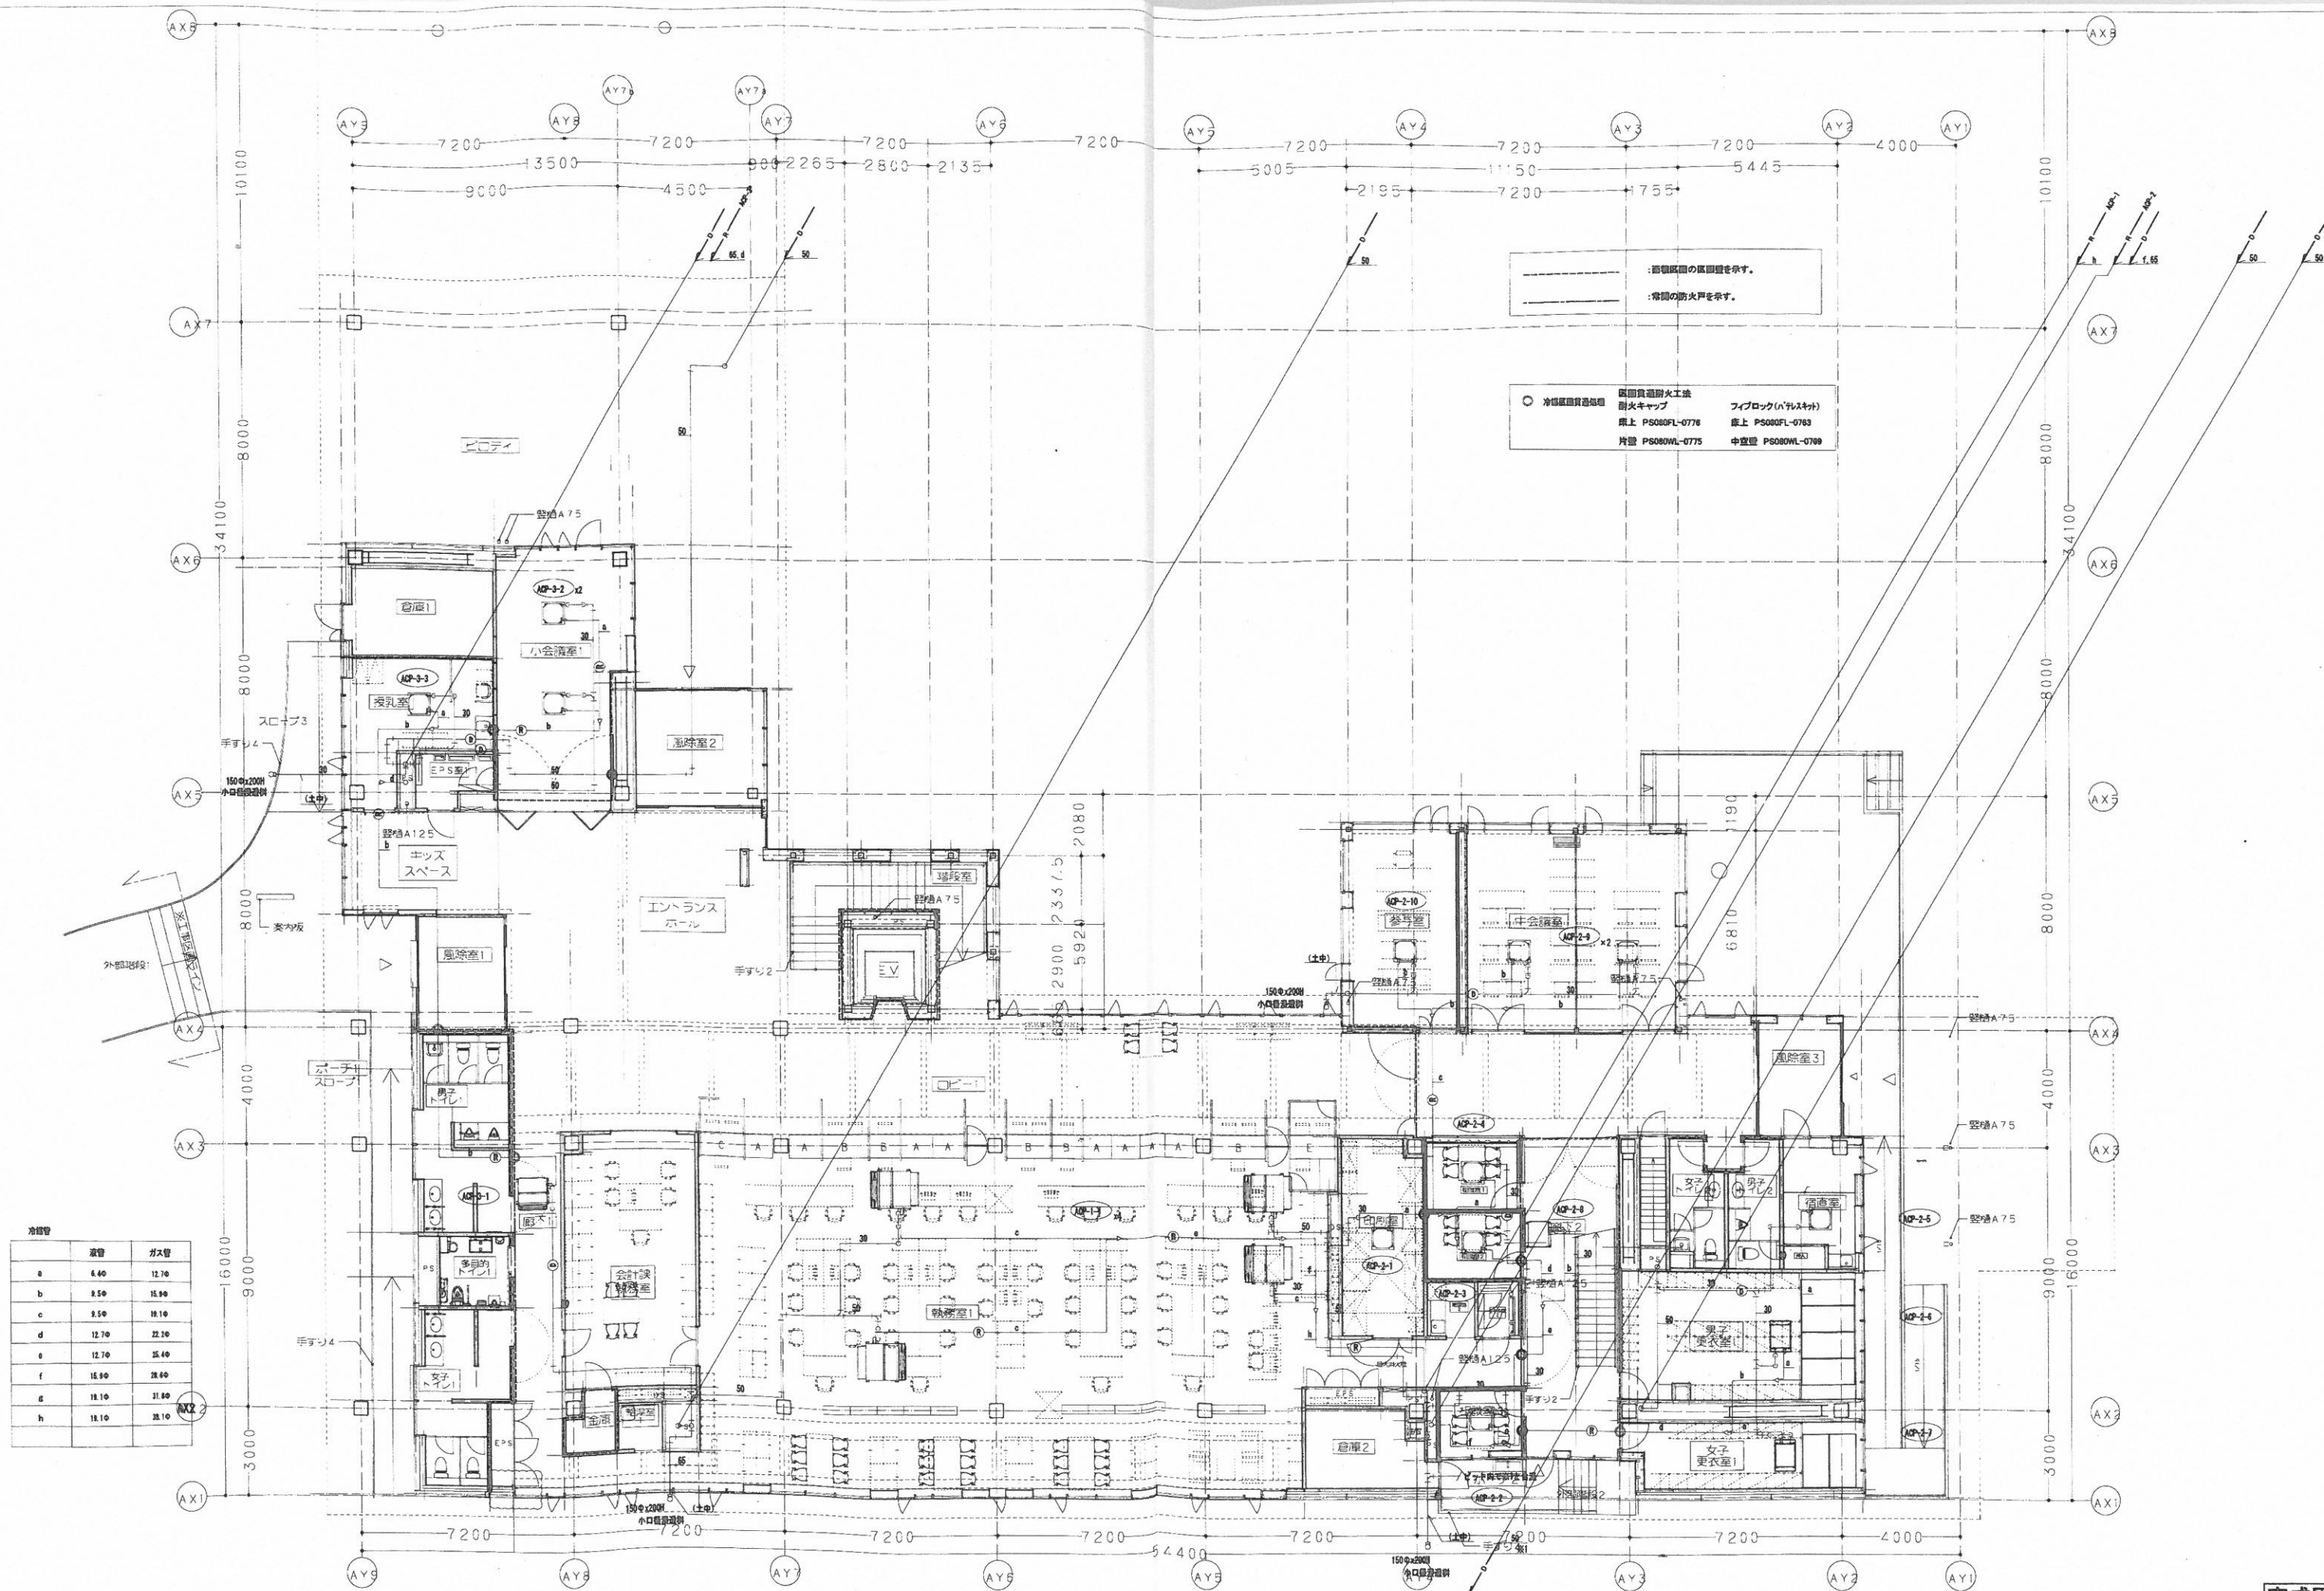


--- : 廊下区画の区画壁を示す。
--- : 常設の防火戸を示す。

○ 冷暖気配管通過部 区画貫通防火工法
防火キャップ
床下 PS080FL-0776 床下 PS080FL-0783
片壁 PS080WL-0775 中空壁 PS080WL-0789

冷気管	管径	ガス管
a	6.40	12.70
b	8.50	15.90
c	9.50	18.10
d	12.70	22.20
e	12.70	25.40
f	15.90	28.60
g	18.10	31.80
h	18.10	35.10

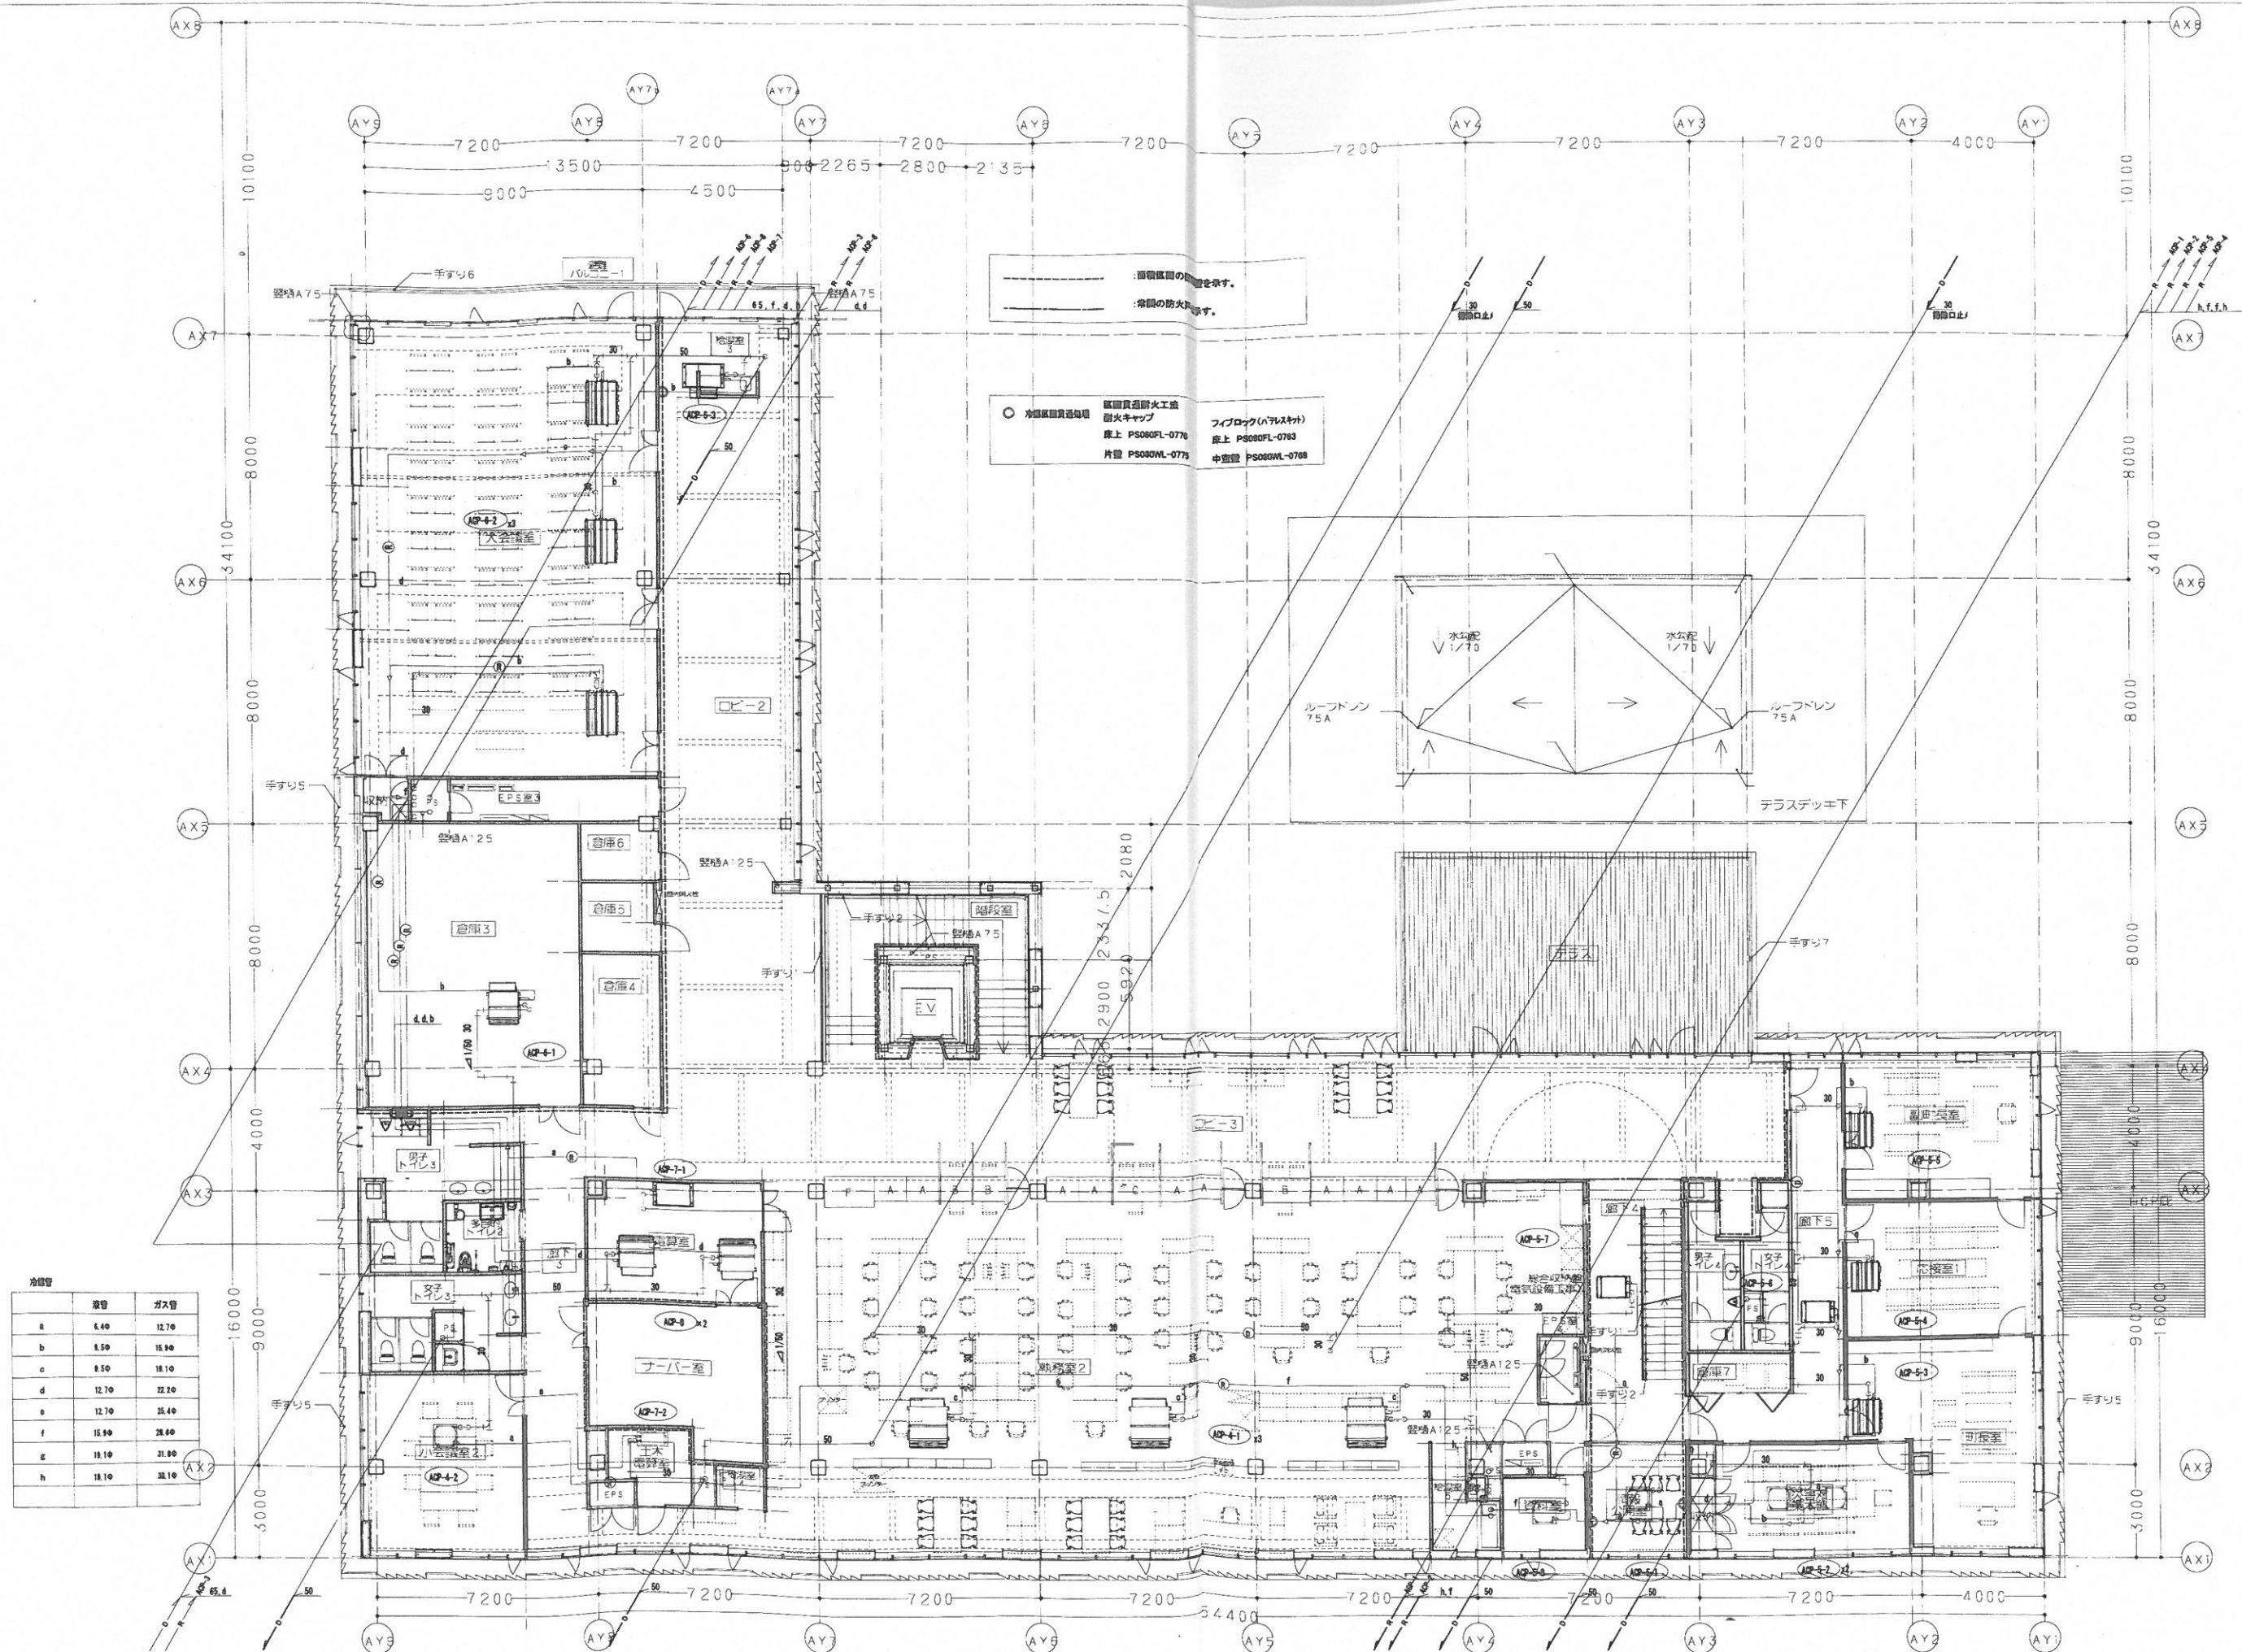

c	9.50	18.10
d	12.70	22.20
e	12.70	25.40
f	15.90	28.60
g	15.90	31.80
h	18.10	35.10

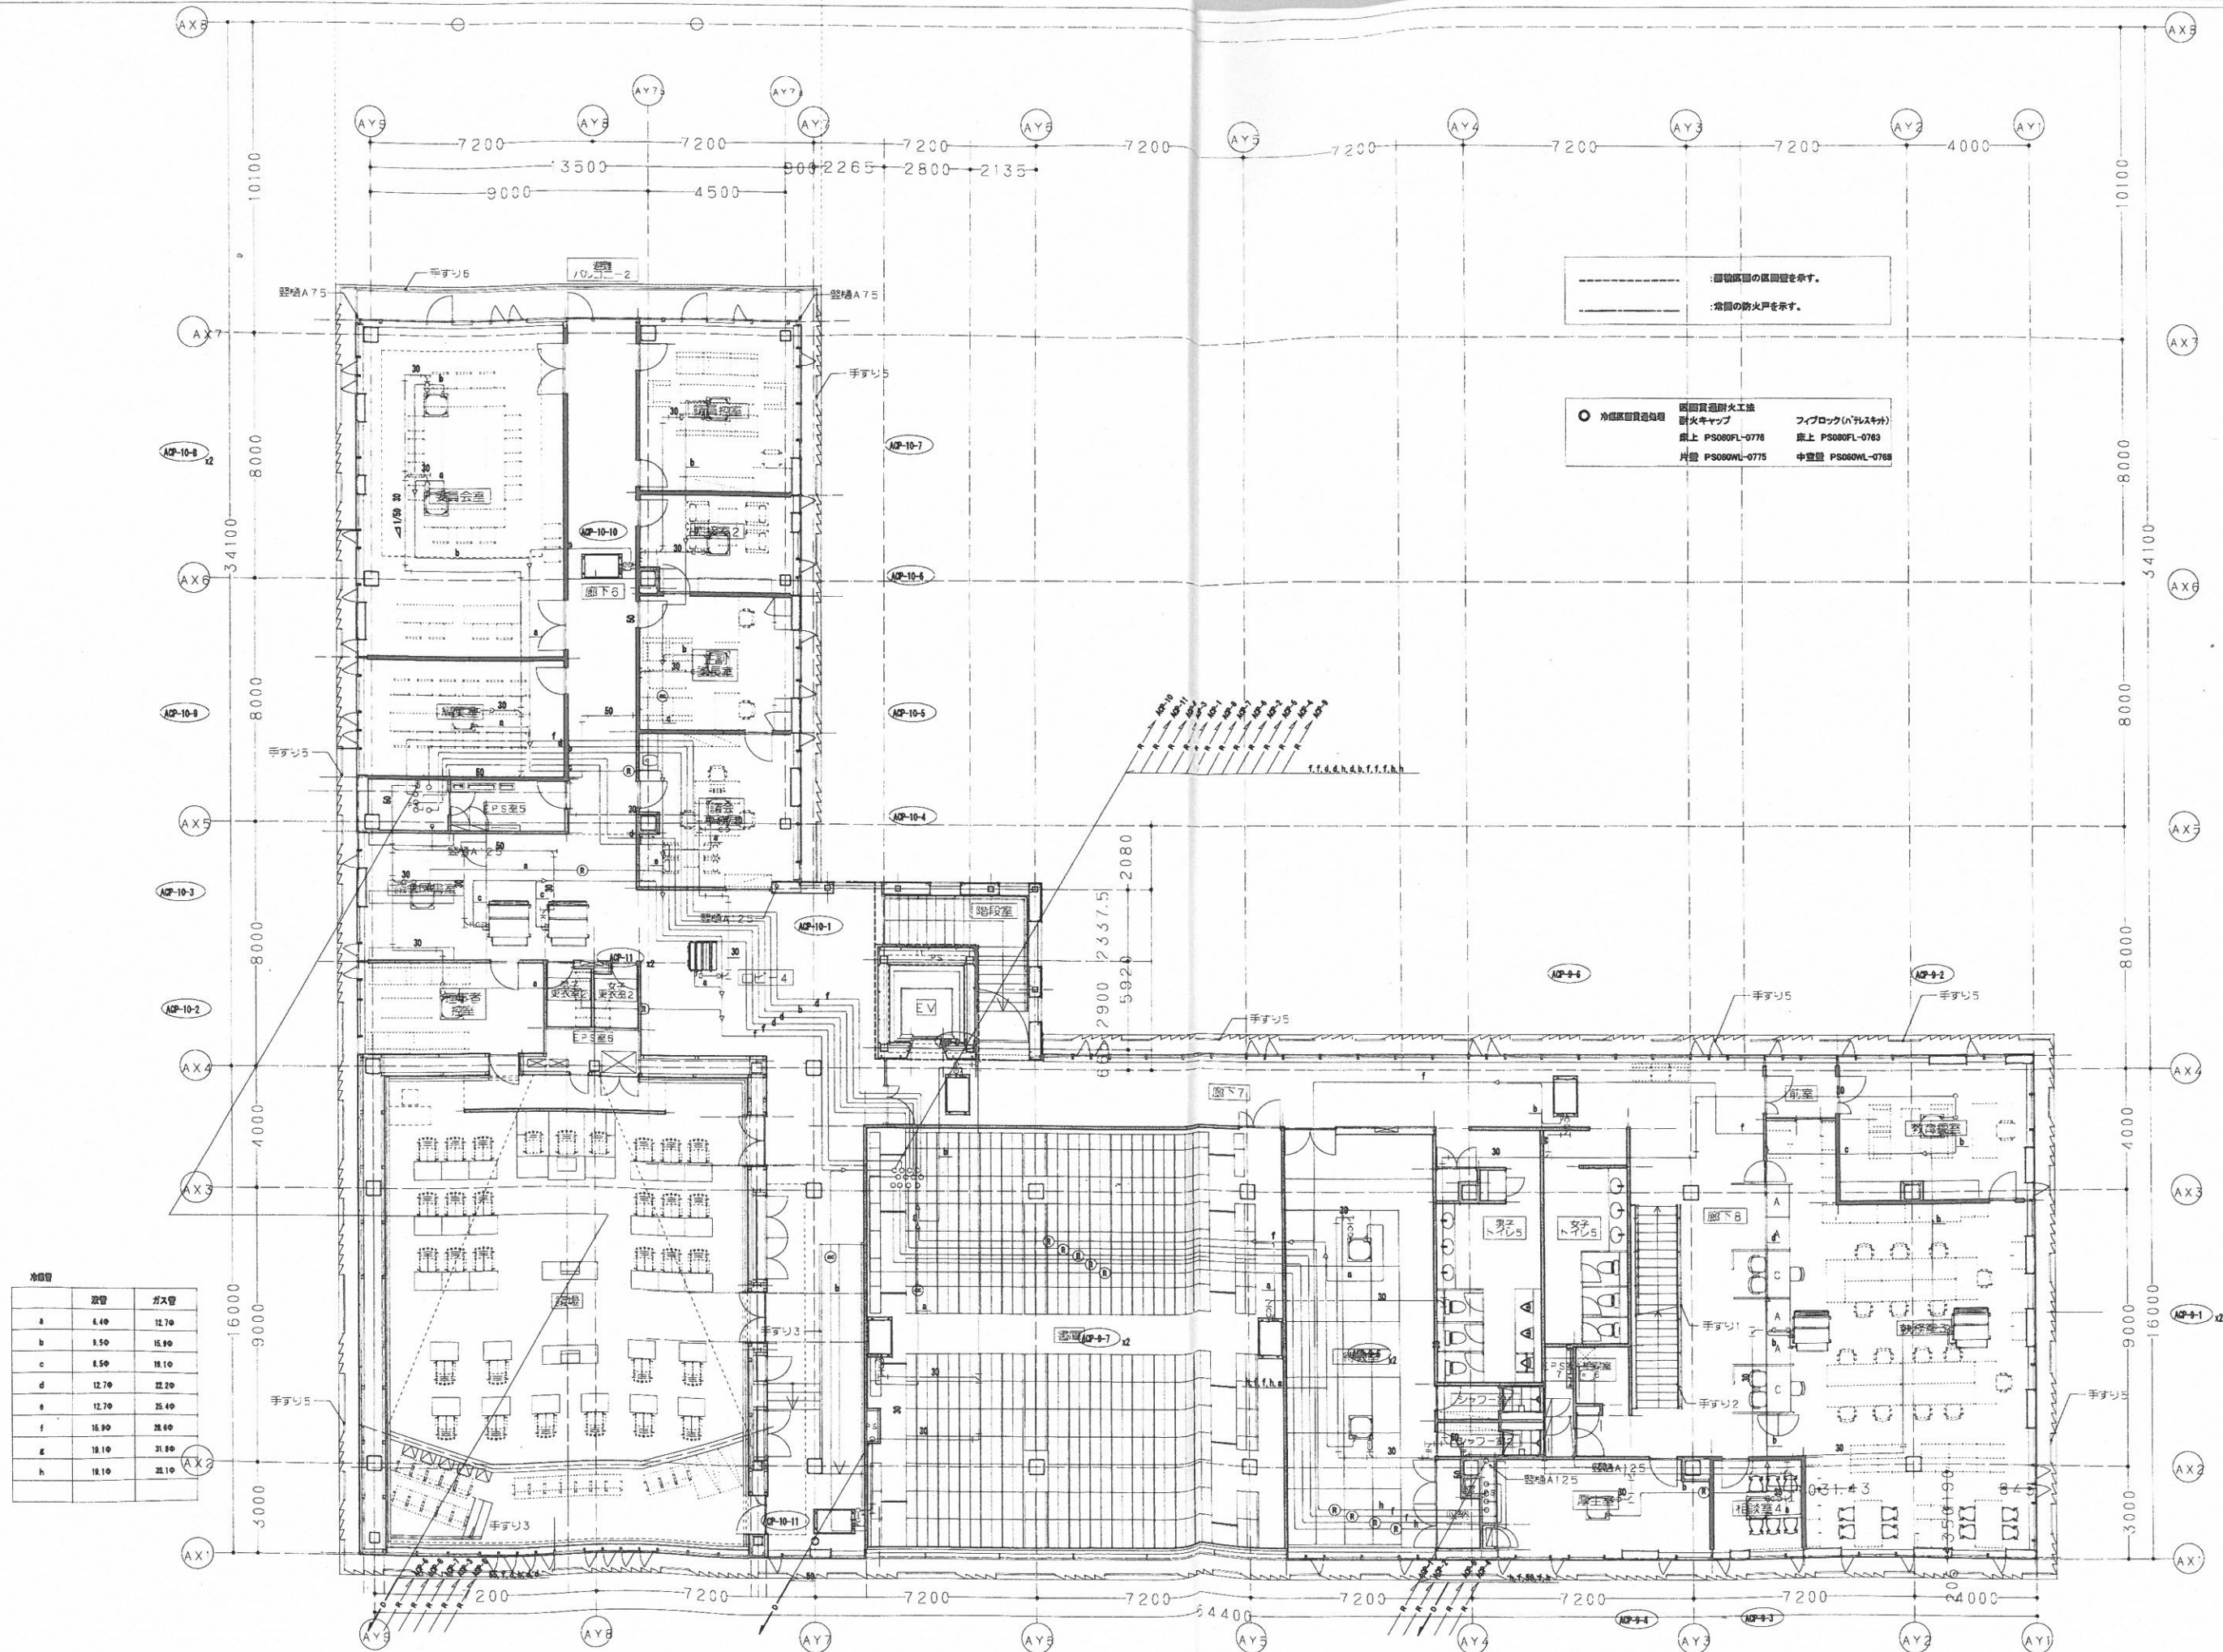

冷配管	液管	ガス管
a	6.40	12.70
b	9.50	15.90
c	9.50	18.10
d	12.70	22.20
e	12.70	25.40
f	15.90	28.60
g	18.10	31.80
h	18.10	35.10

